
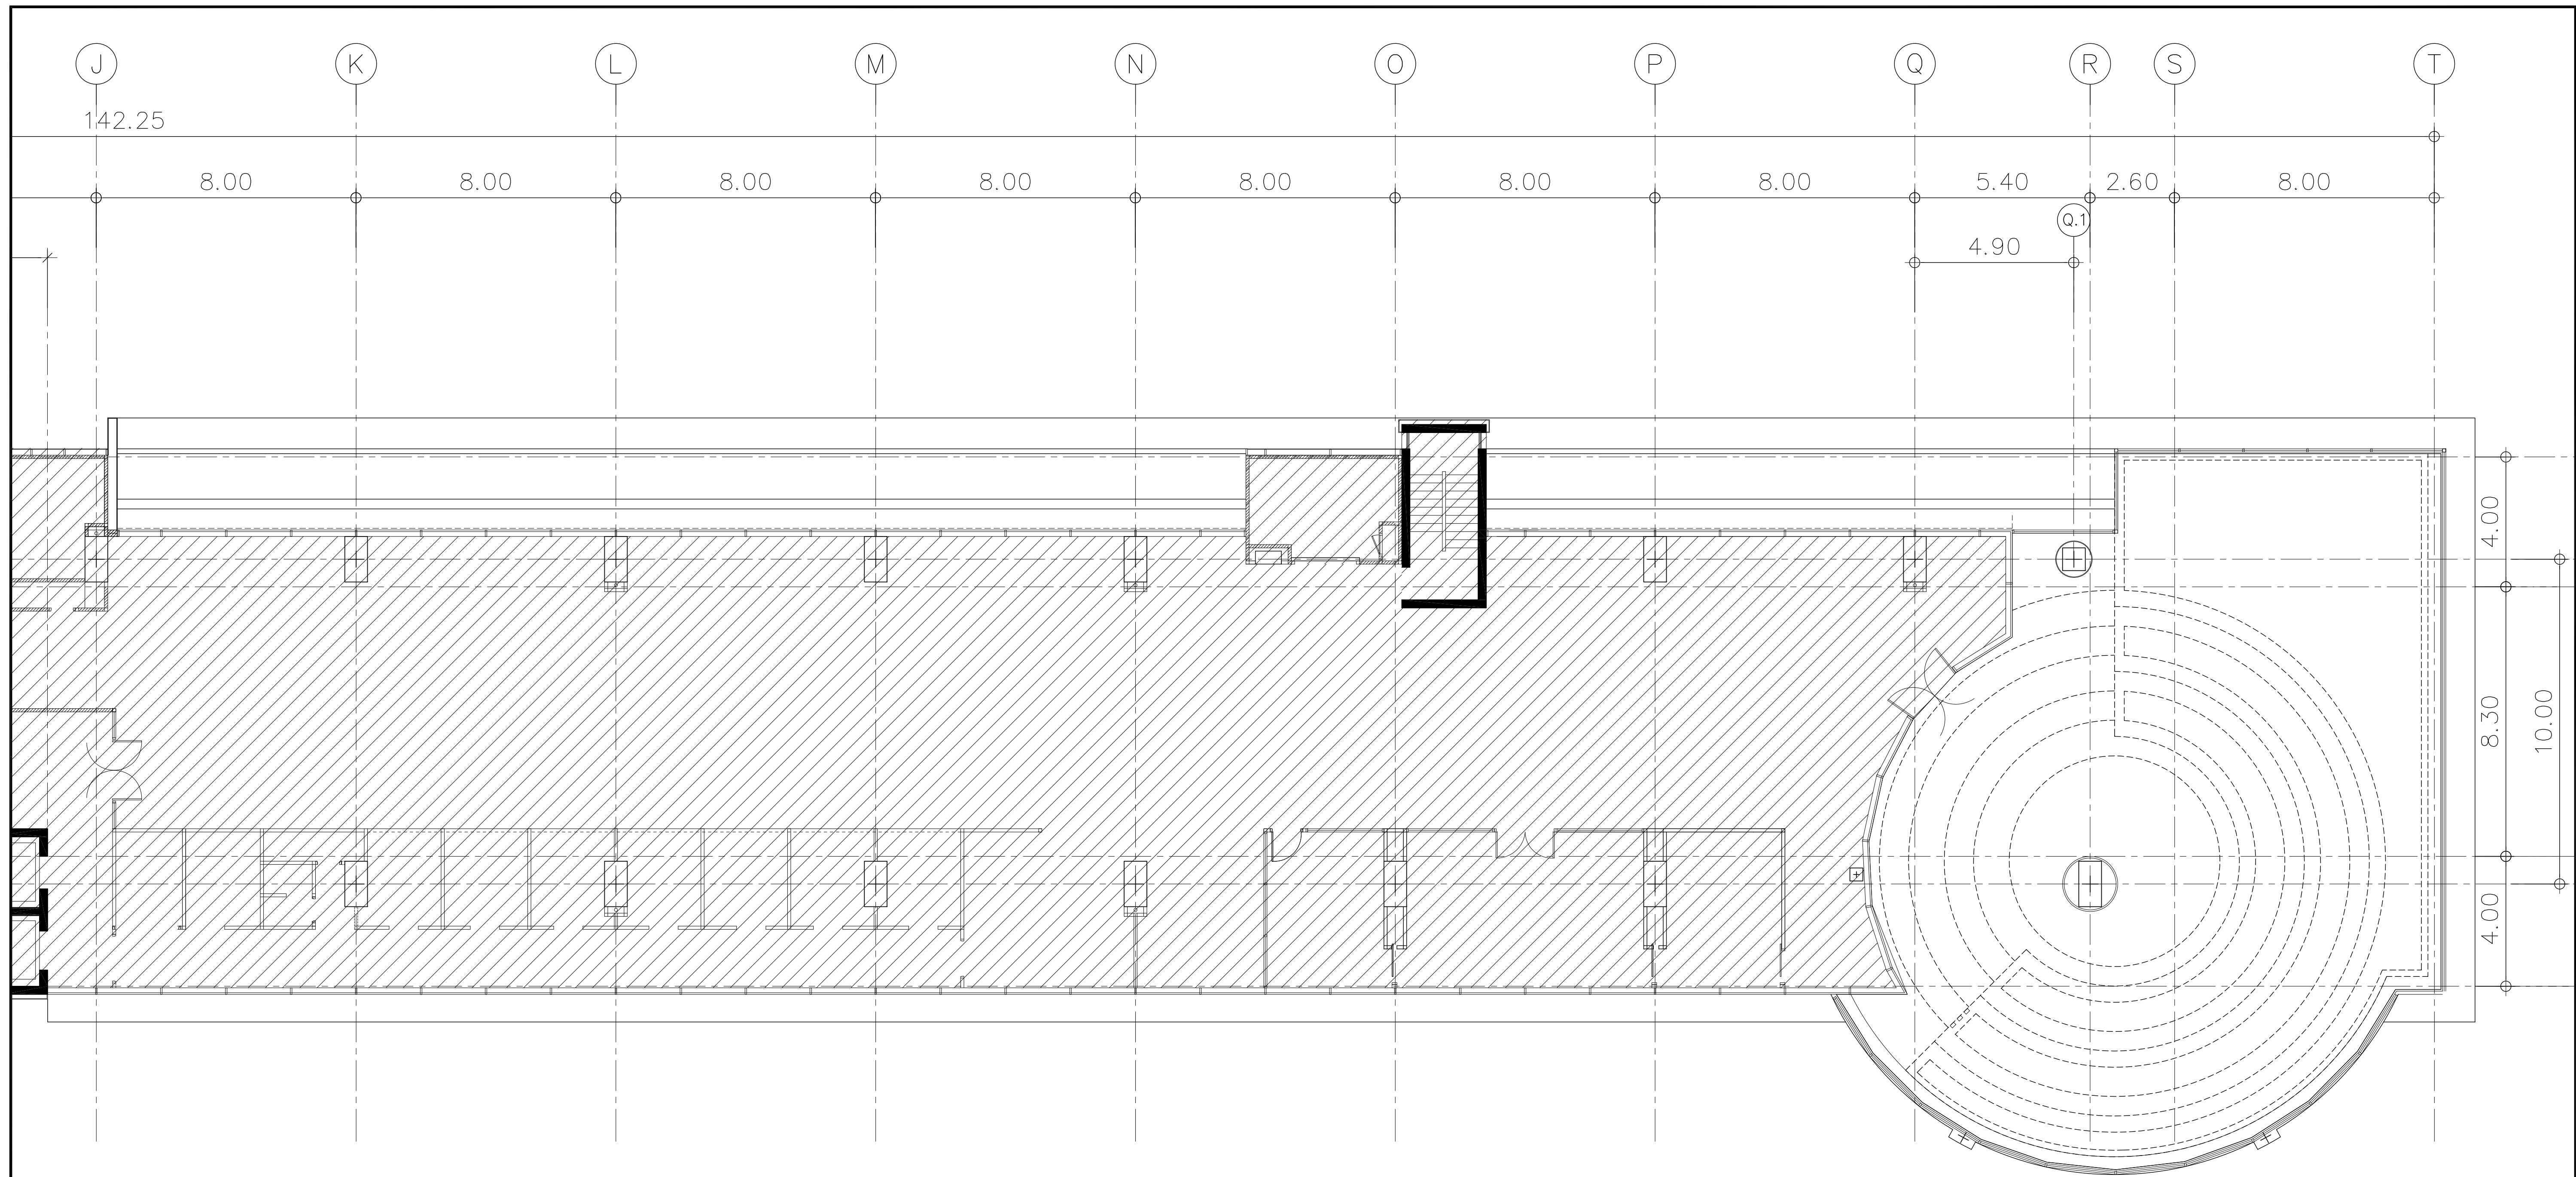
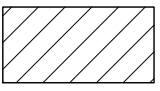


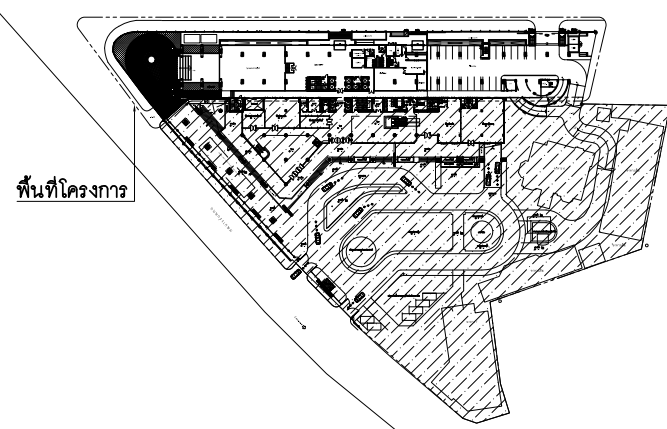

แปลนพื้นที่ 5 ZONE A
SCALE A1-1:100 / A3-1:200

หมายเหตุ

- ทาสี ACRYLIC 100% ซ่อมแซมและเก็บผนังในส่วนที่ดำเนินการแล้วและได้รับผลกระทบจากการติดตั้ง
-  พื้นที่ไม่มีเนื้องานในงานก่อสร้างระยะที่ 3


 กระทรวงการพัฒนาสังคม และความมั่นคงของมนุษย์	โครงการตกแต่งภายใน :	ผู้ออกแบบ : งานสถาปัตยกรรมภายใน	ที่ปรึกษาและควบคุมงาน :	ผู้รับจ้าง :	KEY PLAN :	หมวดงาน :	มาตราส่วน :	รายการส่งตรวจอนุมัติ	
	อาคารที่ทำการกระทรวง การพัฒนาสังคมและความมั่นคงของมนุษย์					สถาปัตยกรรม	A1 - 1:100 / A3 - 1:200	ครั้งที่	ว / ค / ป
	เจ้าของโครงการ :	สถาบันเทคโนโลยีพระจอมเกล้า เจ้าคุณทหารลาดกระบัง	บริษัท แปลน รีโนเวชั่น จำกัด 43 ถนนประชาชื่น 2 แขวง จันทน์ เขต ดุสิต กรุงเทพฯ 10170 โทร.02-884-1995	ผู้เข้าร่วมคำ บริษัท ศรีไทยคาสติคโยม จำกัด และบริษัท เอ็ม โอ โซลูชั่น จำกัด		แปลนพื้นที่ 5 Zone : A	ผู้เขียนแบบ :	Z.	09 พฤศจิกายน 2563
	กระทรวงการพัฒนาสังคมและความมั่นคงของมนุษย์					AS-BUILT DRAWING	ผู้ตรวจสอบความถูกต้องแบบ :	อ้างอิงแบบเลขที่ :	แบบเลขที่ :
							P. SUPOJ	FLOOR-182/212	AR-106/164




แปลนพื้นที่ 5 ZONE B
SCALE A1-1:100 / A3-1:200

หมายเหตุ
ติดตั้งผ้าม่านบริเวณกระจก Curtain Wall ทั้งหมด เป็นพื้นที่ 357 ตร.ม.

หมายเหตุ
- ทาสี ACRYLIC 100% ซ่อมแซมและเก็บผนังในส่วนที่ดำเนินการแล้วและได้รับผลกระทบจากการติดตั้ง
พื้นที่ไม่มีเนื้องานในงานก่อสร้างระยะที่ 3

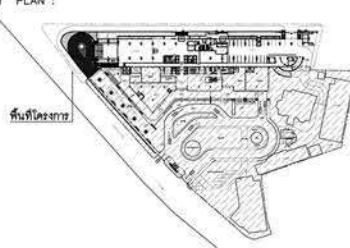 กระทรวงการพัฒนาสังคมและความมั่นคงของมนุษย์	โครงการที่ดำเนินการ : อาคารที่ทำการกระทรวง การพัฒนาสังคมและความมั่นคงของมนุษย์	ผู้ออกแบบ : งานสถาปัตยกรรมภายใน  สถาบันเทคโนโลยีพระจอมเกล้า เจ้าคุณทหารลาดกระบัง	ที่ปรึกษาและควบคุมงาน :  Plan Renovation Co., Ltd. บริษัท แปลน รีโนเวชัน จำกัด 43 ถนนราชดำเนิน แขวง อิมพลี เขต ดุสิต กรุงเทพฯ 10170 โทร 02-884-1995	ผู้รับจ้าง :  ผู้เข้าร่วมคำ บริษัท ศรียุทธศาสตร์ไทย จำกัด และบริษัท เอ็ม ไอ โซลูชัน จำกัด	KEY PLAN : 	หมวดงาน : สถาปัตยกรรม	มาตราส่วน : A1 - 1:100 / A3 - 1:200	รายการส่งตรวจอนุมัติ ครั้งที่ ๖ / ค / ป Z. 09 พฤศจิกายน 2563	
	เจ้าของโครงการ : กระทรวงการพัฒนาสังคมและความมั่นคงของมนุษย์					แบบแสดง : แปลนพื้นที่ 5 Zone : B	ผู้เขียนแบบ : Y. SUPATTRA		
						AS-BUILT DRAWING	ผู้ตรวจสอบความถูกต้องแบบ : P. SUPOJ	อ้างอิงแบบเลขที่ : FLOOR-183/212	แบบเลขที่ : AR-107/164

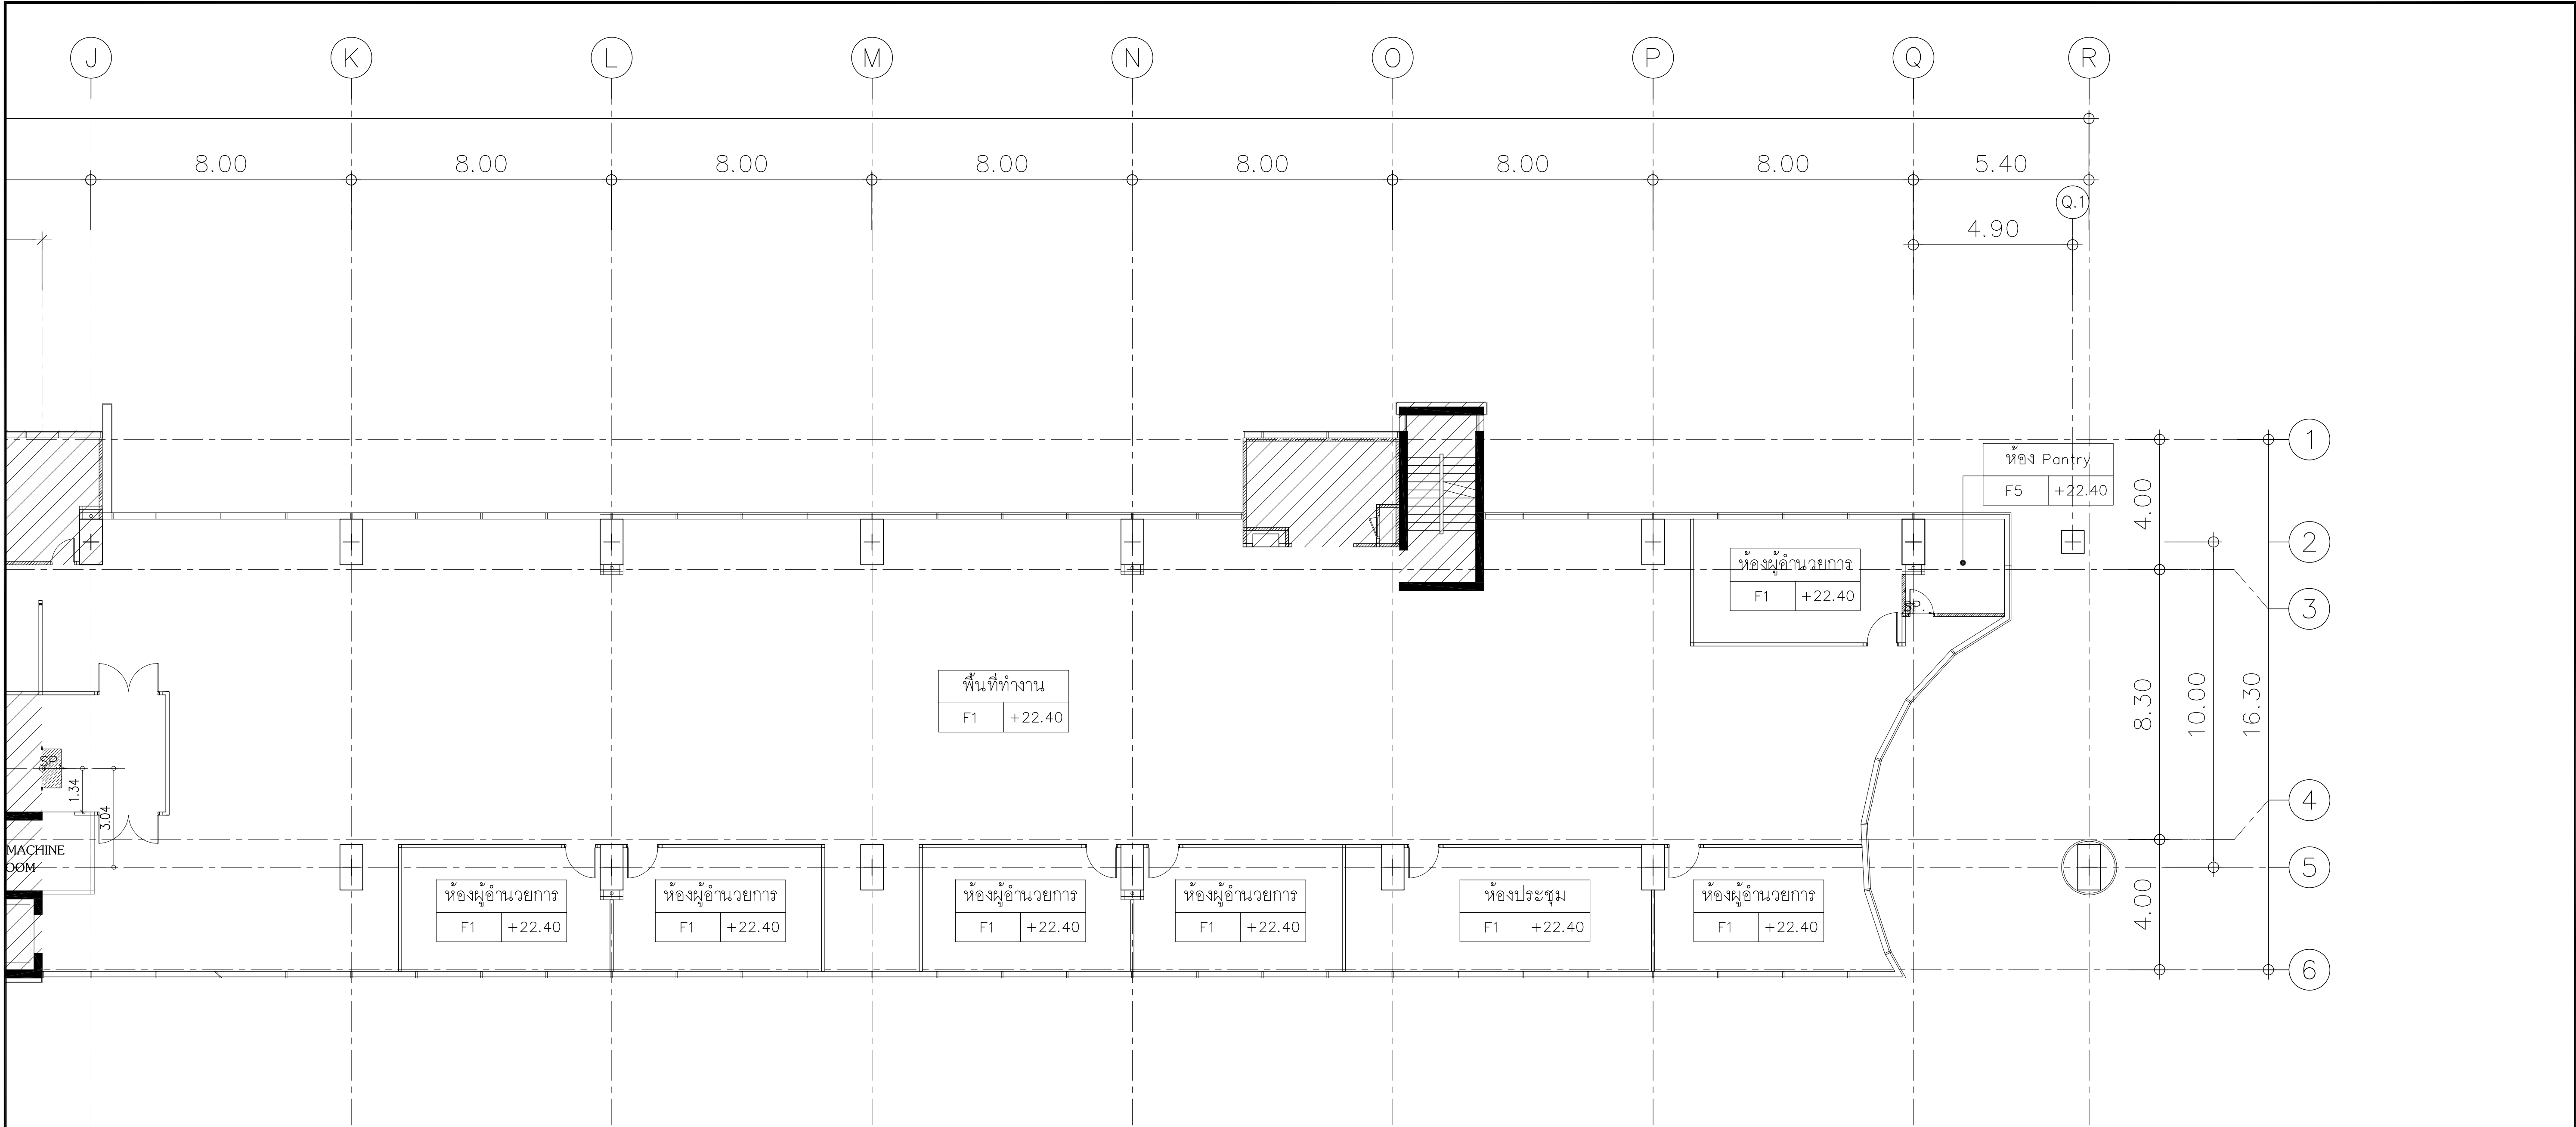

แปลนพื้นที่ 6
SCALE A1-1:100 / A3-1:200

หมายเหตุ


F1 พื้นเพปูนทรายปรับระดับ ผิวขัดเรียบ ปูพื้นกระเบื้อง ยาง ขนาด 60 x 60 ซม. ชนิดป้องกันไฟฟ้าสถิตย์


F5 พื้นเพปูนทรายปรับระดับ ปูกระเบื้องเซรามิคผิวกันลื่น ขนาด 12" x 12"

SP ตำแหน่งเริ่มปูกระเบื้อง โดยอ้างอิงแนวกระเบื้องงานก่อสร้างระยะที่ 2

- ทาสี ACRYLIC 100% ซ่อมแซมและเก็บผนังในส่วนที่ดำเนินการแล้วและได้รับผลกระทบจากการติดตั้ง

พื้นที่ไม่มีเนืองานในงานก่อสร้างระยะที่ 3

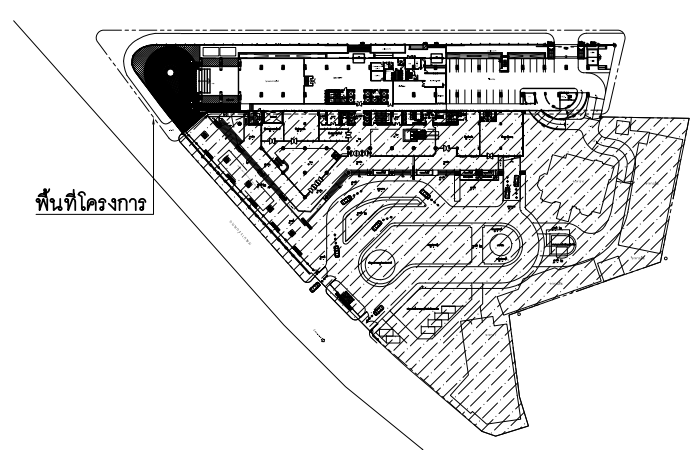 กระทรวงการพัฒนาศึกษา และความมั่นคงของมนุษย์	โครงการตกแต่งภายใน : อาคารที่ทำการกระทรวง การพัฒนาสังคมและความมั่นคงของมนุษย์	ผู้ออกแบบ : งานสถาปัตยกรรมภายใน  สถาบันเทคโนโลยีพระจอมเกล้า เจ้าคุณทหารลาดกระบัง	ที่ปรึกษาและควบคุมงาน :  บริษัท แพลน รีโนเวชั่น จำกัด 43 ถนนพหลโยธิน แขวง จันทน์ เขต ดุสิต กรุงเทพฯ 10170 โทร. 02-884-1995	ผู้รับจ้าง :  ผู้เข้าร่วมคำ บริษัท ศรีไทยคอนสตรัคชั่น จำกัด และบริษัท เอ็ม โอ โซลูชั่น จำกัด	KEY PLAN : 	หมวดงาน : สถาปัตยกรรม	มาตราส่วน : A1 - 1:100 / A3 - 1:200	รายการส่งตรวจอนุมัติ	
	เจ้าของโครงการ : กระทรวงการพัฒนาศึกษาและความมั่นคงของมนุษย์					แบบแสดง : แปลนพื้นที่ 6 Zone : A	ผู้เขียนแบบ : Y. SUPATTRA	ครั้งที่ : Z.	ว / ค / ป 09 พฤศจิกายน 2563
						AS-BUILT DRAWING	ผู้ตรวจสอบความถูกต้องแบบ : P. SUPOJ		
								อ้างอิงแบบเลขที่ : FLOOR-184/212	แบบเลขที่ : AR-108/164

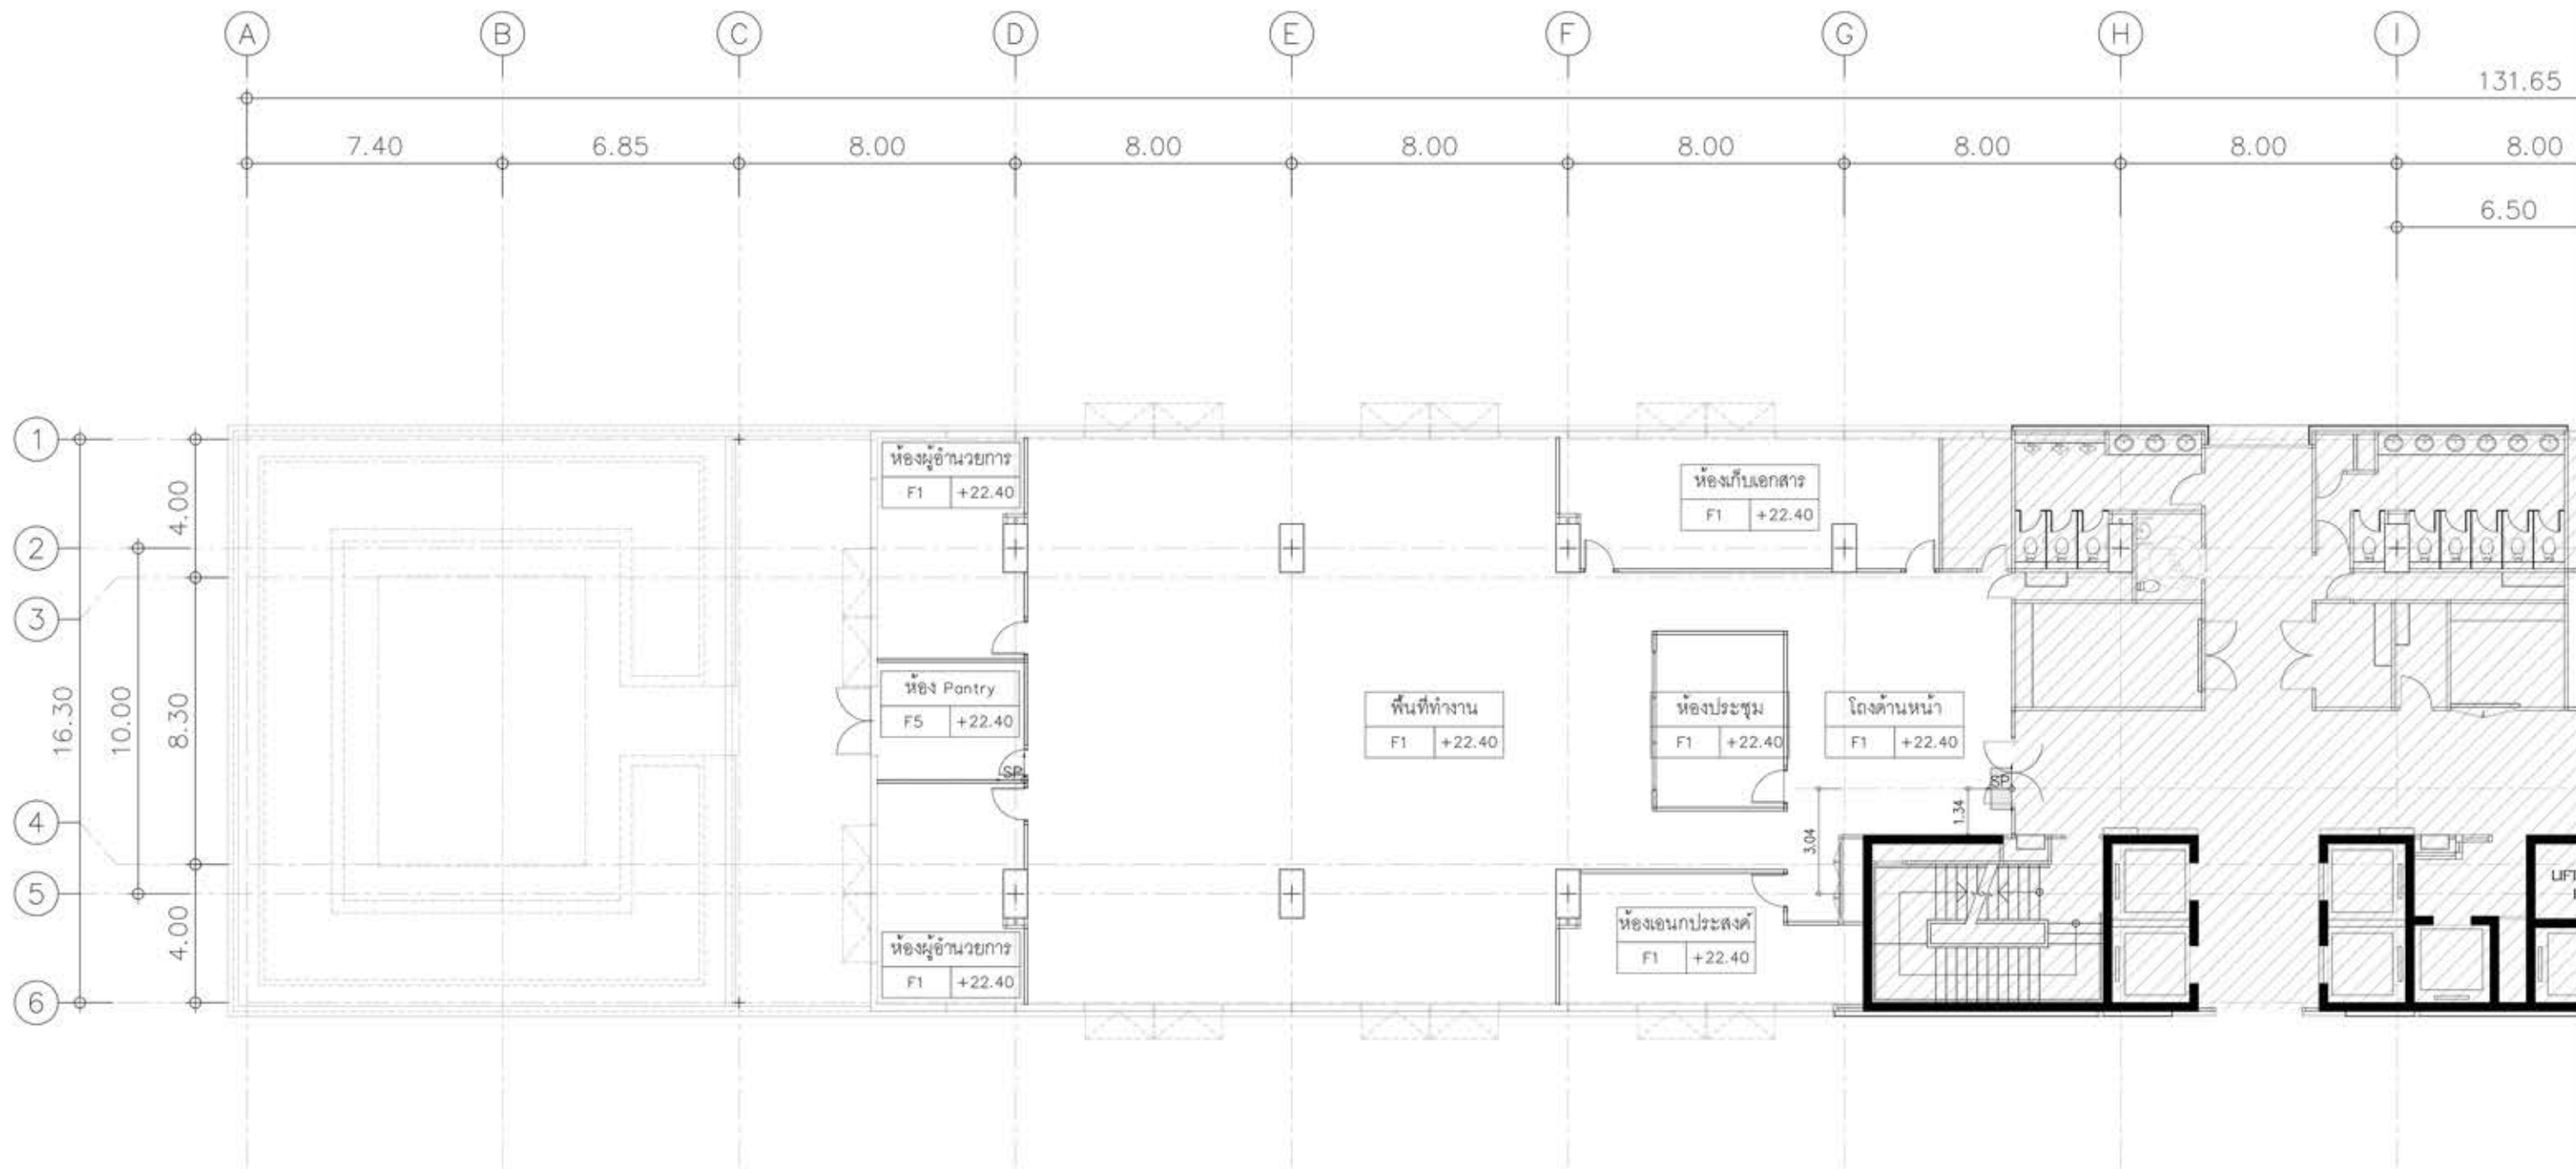

แปลนพื้นที่ 6 ZONE B
SCALE A1-1:100 / A3-1:200

หมายเหตุ
ติดตั้งผ้าม่านบริเวณกระจก Curtain Wall ทั้งหมด เป็นพื้นที่ 556 ตร.ม.

หมายเหตุ


[F1] พื้นเทพื้นทรายปรับระดับ ผิวขัดเรียบ ปูพื้นกระเบื้อง ยาง ขนาด 60 x 60 ซม. ชนิดป้องกันไฟฟ้าสถิตย์

[F5] พื้นเทพื้นทรายปรับระดับ ปูกระเบื้องเซรามิคผิวกันลื่น ขนาด 12" x 12"

[SP] ตำแหน่งเริ่มปูกระเบื้อง โดยอ้างอิงแนวกระเบื้องงานก่อสร้างระยะที่ 2


- ทาสี ACRYLIC 100% ซ่อมแซมและเก็บผนังในส่วนที่ดำเนินการแล้วและได้รับผลกระทบจากการติดตั้ง


[Hatched Area] พื้นที่ไม่มีเนื่องานในงานก่อสร้างระยะที่ 3

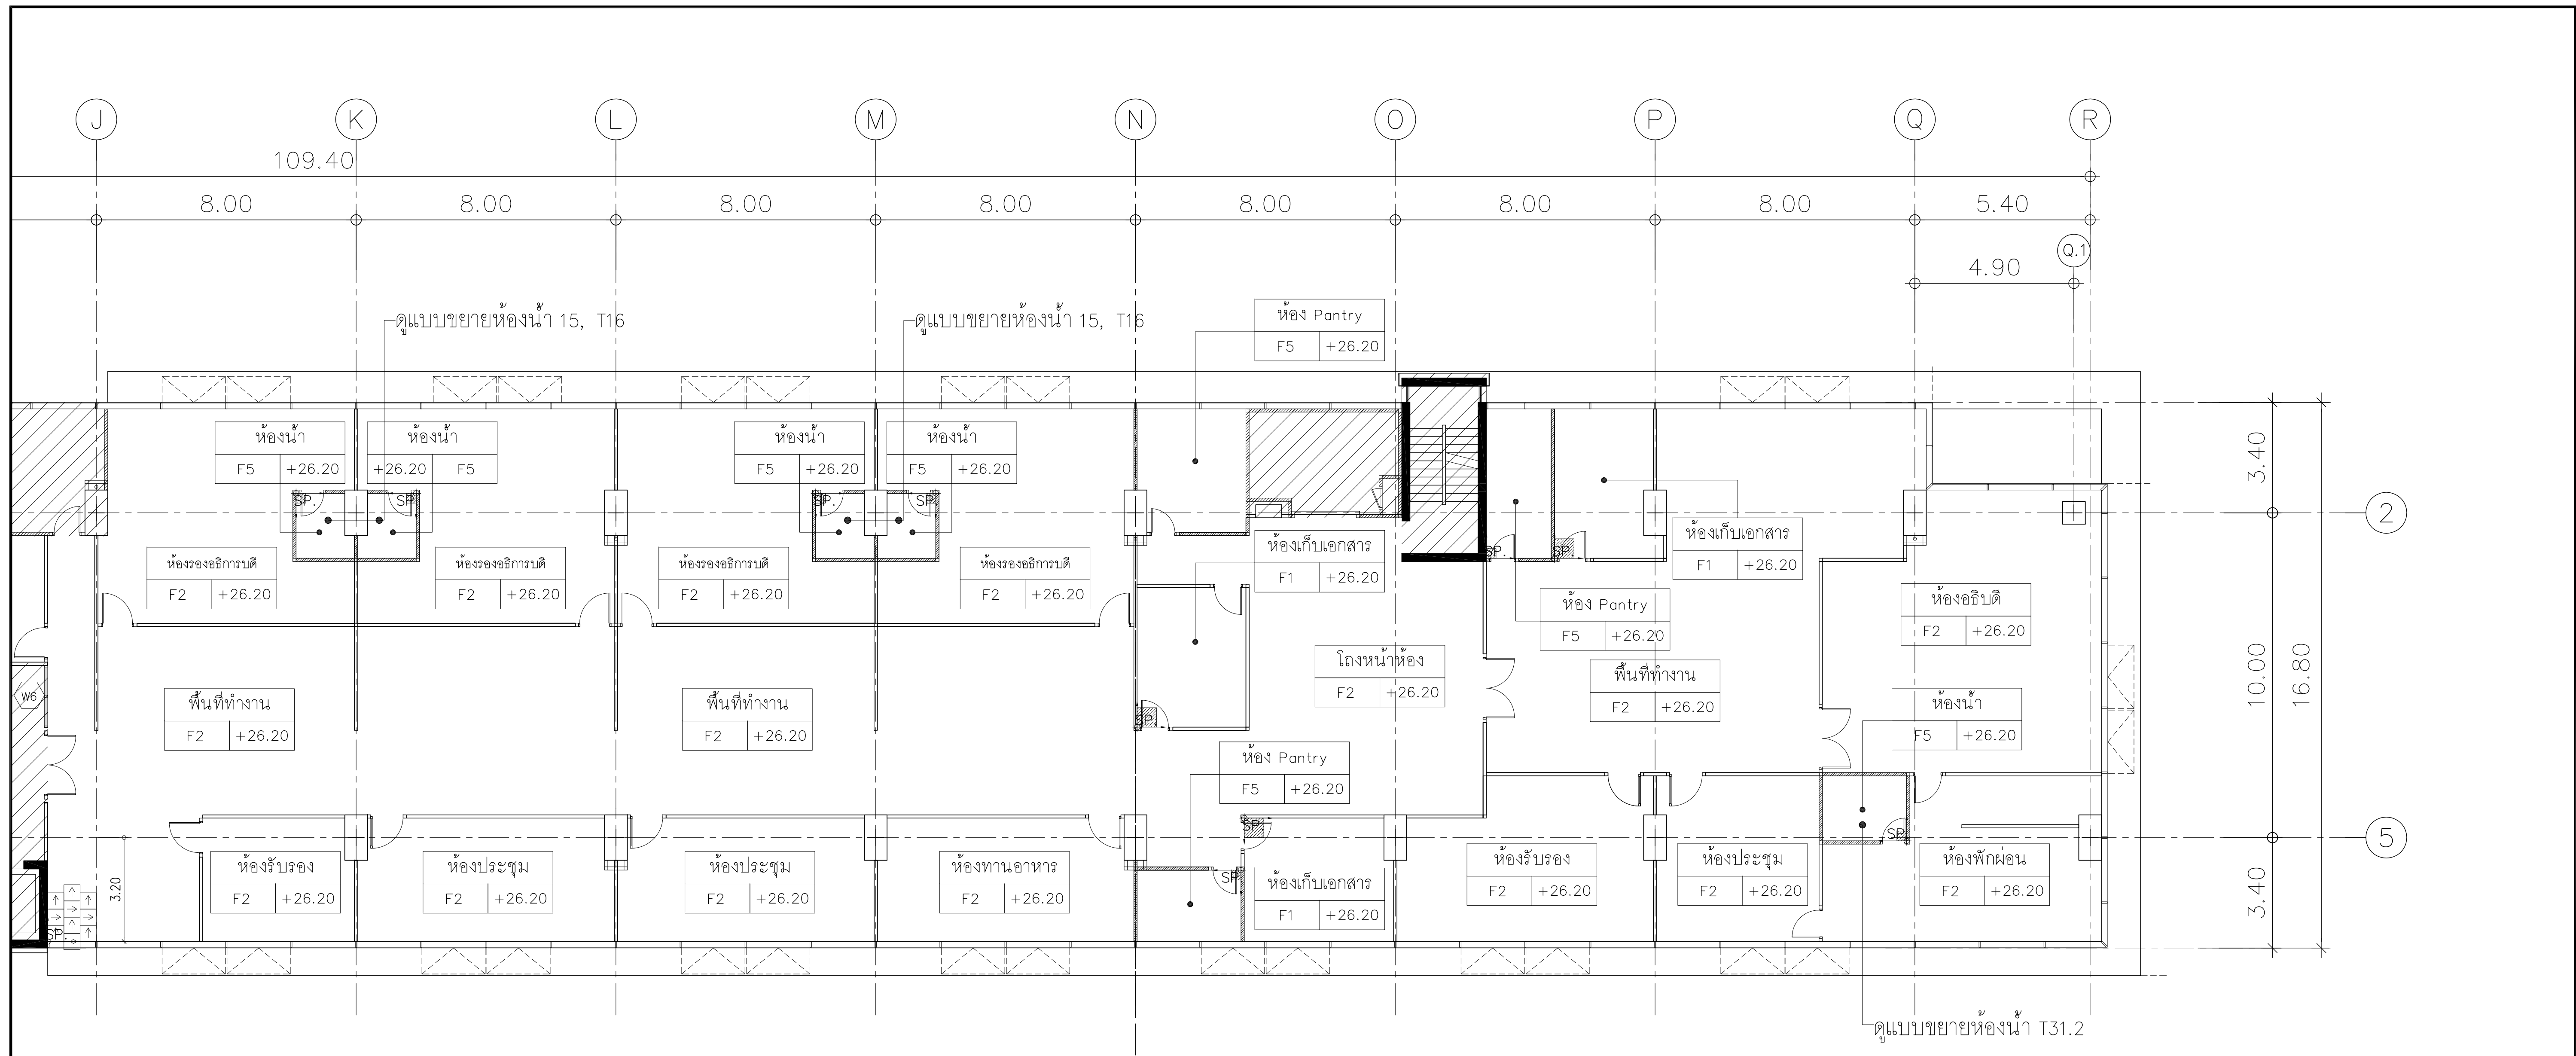

แปลนพื้นที่ 7 ZONE A
SCALE A1-1:100 / A3-1:200

- หมายเหตุ
- [F1] พื้นเทพื้นทรายปรับระดับ ผิวขัดเรียบ ปูพื้นกระเบื้อง ยาง ขนาด 60 x 60 ซม. ชนิดป้องกันไฟฟ้าสถิตย์
 - [F2] พื้นเทพื้นทรายปรับระดับเรียบ ผิวขัดเรียบปูพรมแผ่น CARPET TILE
 - [F5] พื้นเทพื้นทรายปรับระดับ ปูกระเบื้องเซรามิคผิวกันลื่น ขนาด 12" x 12"
 - [SP] ตำแหน่งเริ่มปูกระเบื้อง โดยอ้างอิงแนวกระเบื้องงานก่อสร้างระยะที่ 2
 - [] ตำแหน่งเริ่มปูพรมแผ่น CARPET TILE
 - ทาสี ACRYLIC 100% ซ่อมแซมและเก็บผนังในส่วนที่ดำเนินการแล้วและได้รับผลกระทบจากการติดตั้ง
 - [] พื้นที่ไม่มีเนื้องานในงานก่อสร้างระยะที่ 3

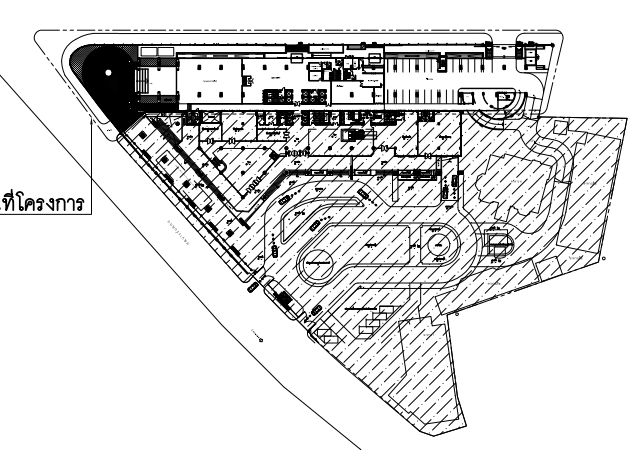 กระทรวงการพัฒนาดังคม และความมั่นคงของมนุษย์	โครงการตกแต่งภายใน : อาคารที่ทำการกระทรวง การพัฒนาดังคมและความมั่นคงของมนุษย์	ผู้ออกแบบ : งานสถาปัตยกรรมภายใน  สถาบันเทคโนโลยีพระจอมเกล้า เจ้าคุณทหารลาดกระบัง	ที่ปรึกษาและควบคุมงาน :  Plan Renovation Co., Ltd. บริษัท แปลน รีโนเวชั่น จำกัด 43 ถนนประชาชื่น 2 แขวง จิมพิล เขต ดลิ่งชัน กรุงเทพฯ 10170 โทร.02-884-1995	ผู้รับจ้าง :  ผู้เข้าร่วมคำ บริษัท ศรีไทยลาดชิดโยม จำกัด และบริษัท เอ็ม โอ โซลูชั่น จำกัด	KEY PLAN : 	หมวดงาน : สถาปัตยกรรม	มาตราส่วน : A1 - 1:100 / A3 - 1:200	รายการส่งตรวจอนุมัติ	
	เจ้าของโครงการ : กระทรวงการพัฒนาดังคมและความมั่นคงของมนุษย์					แบบแสดง : แปลนพื้นที่ 7 Zone : A	ผู้เขียนแบบ : Y. SUPATTRA	ครั้งที่ Z.	ว / ค / ป 09 พฤศจิกายน 2563
						AS-BUILT DRAWING	ผู้ตรวจสอบความถูกต้องแบบ : P. SUPOJ		
								อ้างอิงแบบเลขที่ : FLOOR-186/212	แบบเลขที่ : AR-110/164

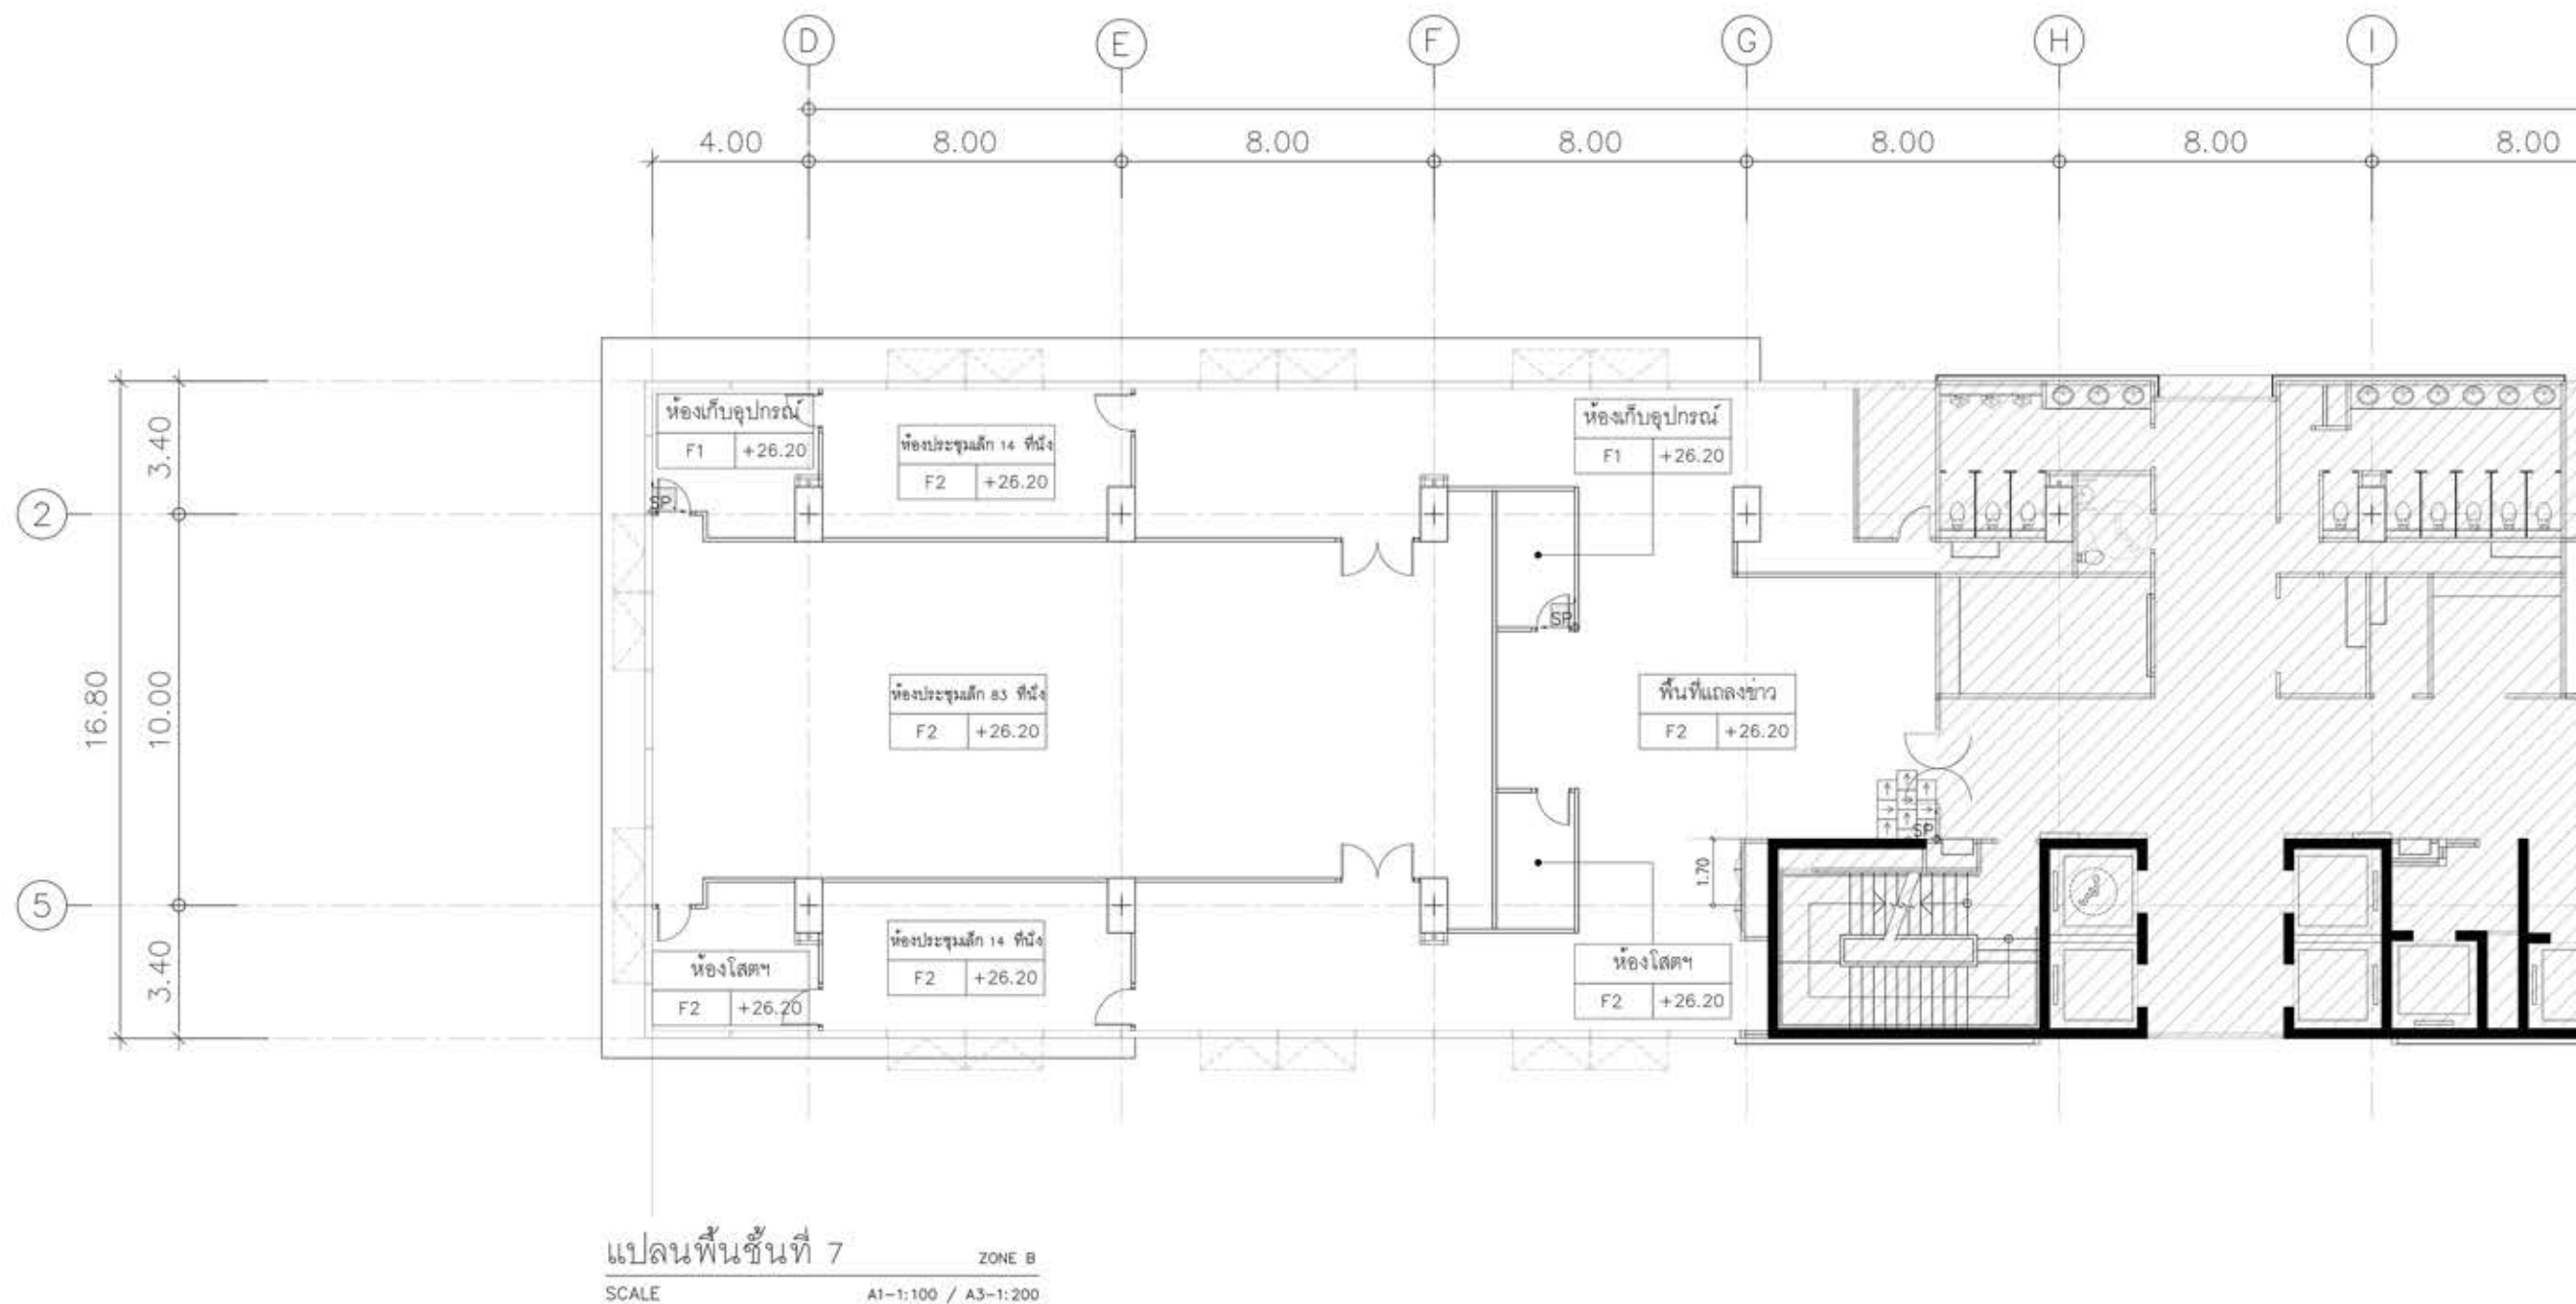

หมายเหตุ
ติดตั้งผ้าม่านบริเวณกระจก Curtain Wall ทั้งหมด เป็นพื้นที่ 579 ตร.ม.

หมายเหตุ	
F1	พื้นเทพื้นทรายปรับระดับ ผิวขัดเรียบ ปูพื้นกระเบื้อง ยาง ขนาด 60 x 60 ซม. ชนิดป้องกันไฟฟ้าสถิตย์
F2	พื้นเทพื้นทรายปรับระดับเรียบ ผิวขัดเรียบปูพรมแผ่น CARPET TILE
SP	ตำแหน่งเริ่มปูกระเบื้อง โดยอ้างอิงแนวกระเบื้องงานก่อสร้างระยะที่ 2
SP	ตำแหน่งเริ่มปูพรมแผ่น CARPET TILE
- ทาสี ACRYLIC 100% ซ่อมแซมและเก็บผนังในส่วนที่ดำเนินการแล้วและได้รับผลกระทบจากการติดตั้ง	
พื้นที่ไม่มีเนื้องานในงานก่อสร้างระยะที่ 3	



โครงการพัฒนาก่อน
อาคารที่ทำการกระทรวง
การพัฒนาสังคมและความมั่นคงของมนุษย์

เจ้าของโครงการ :
กระทรวงการพัฒนาสังคมและความมั่นคงของมนุษย์




ผู้ออกแบบ : งานสถาปัตยกรรมภายใน
สถาบันเทคโนโลยีพระจอมเกล้า
เจ้าคุณทหารลาดกระบัง

บริษัทและหน่วยงาน :

Plan Renovation Co., Ltd.
บริษัท แพลน รีโนเวชัน จำกัด
43 ถนนราชชนนี แขวง วัฒนา เขต คลองเตย
กรุงเทพฯ 10170
โทร 02-584-1995

ผู้รับจ้าง :


ผู้เข้าร่วมทำ บริษัท ศรีไทยคัลเลอร์ จำกัด
และบริษัท เอ็ม โอ โซลูชั่น จำกัด

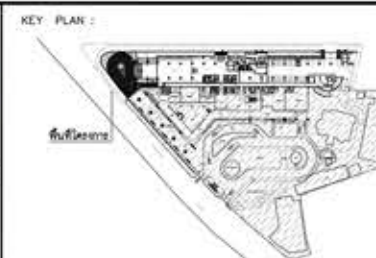

หน่วยงาน :
สถาปัตยกรรม
แบบแสดง :
แปลนพื้นที่ 7
Zone : B
AS-BUILT DRAWING

มาตรฐาน :
A1 - 1:100 / A3 - 1:200
ผู้เขียนแบบ :
Y. SUPATTRA
ผู้ตรวจสอบความถูกต้องแบบ :
P. SUPOJ

รายการส่งตรวจแบบ
ครั้งที่ :
Z. 09 พฤศจิกายน 2563
อ้างอิงแบบที่ :
FLOOR-187/212
แบบที่ :
AR-111/164

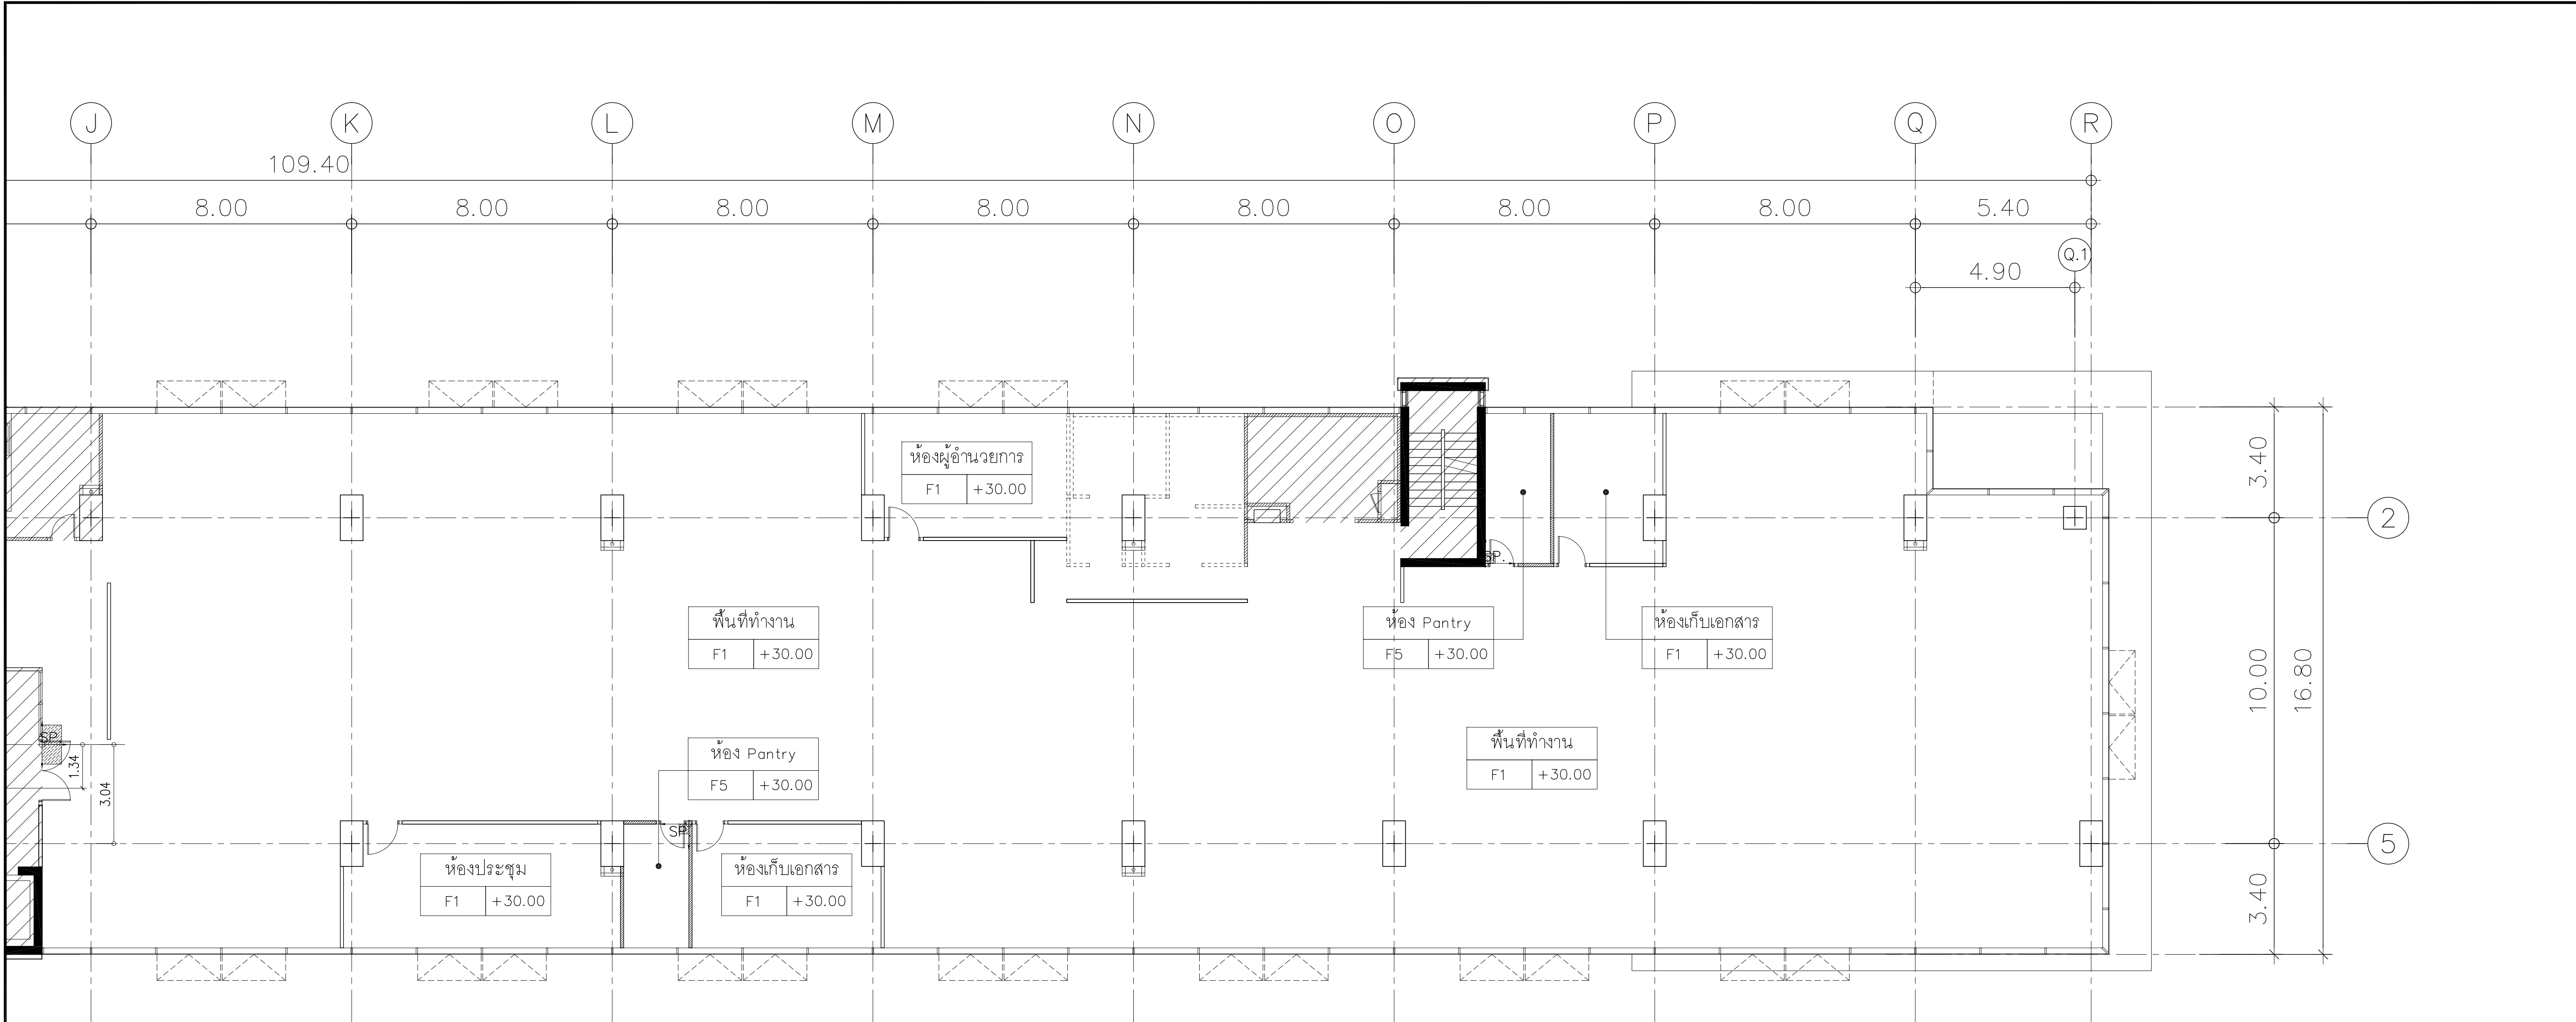

แปลนพื้นที่ 8
SCALE A1-1:100 / A3-1:200

หมายเหตุ


[F1] พื้นเทพื้นทรายปรับระดับ ผิวขัดเรียบ ปูพื้นกระเบื้อง ยาง ขนาด 60 x 60 ซม. ชนิดป้องกันไฟฟ้าสถิตย์


[F5] พื้นเทพื้นทรายปรับระดับ ปูกระเบื้องเซรามิคผิวกันลื่น ขนาด 12" x 12"

[SP] ตำแหน่งเริ่มปูกระเบื้อง โดยอ้างอิงแนวกระเบื้องงานก่อสร้างระยะที่ 2

- ทาสี ACRYLIC 100% ซ่อมแซมและเก็บผนังในส่วนที่ดำเนินการแล้วและได้รับผลกระทบจากการติดตั้ง

[Hatched Box] พื้นที่ไม่มีเนื้องานในงานก่อสร้างระยะที่ 3

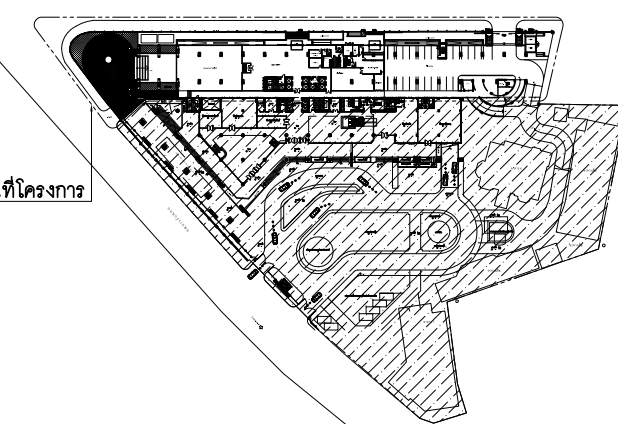
 กระทรวงการพัฒนาสังคม และความมั่นคงของมนุษย์	โครงการตกแต่งภายใน : อาคารที่ทำการกระทรวง การพัฒนาสังคมและความมั่นคงของมนุษย์	ผู้ออกแบบ : งานสถาปัตยกรรมภายใน  สถาบันเทคโนโลยีพระจอมเกล้า เจ้าคุณทหารลาดกระบัง	ที่ปรึกษาและควบคุมงาน :  Plan Renovation Co., Ltd. บริษัท แปลน รีโนเวชั่น จำกัด 43 ถนนประชาชื่น 2 แขวง จิมพิล เขต ดลิ่งชัน กรุงเทพฯ 10170 โทร.02-884-1995	ผู้รับจ้าง :  ผู้เข้าร่วมคำ บริษัท ศรีไทยลาดชิดโยม จำกัด และบริษัท เอ็ม โอ โซลูชั่น จำกัด	KEY PLAN : 	หมวดงาน : สถาปัตยกรรม	มาตราส่วน : A1 - 1:100 / A3 - 1:200	รายการส่งตรวจอนุมัติ	
	เจ้าของโครงการ : กระทรวงการพัฒนาสังคมและความมั่นคงของมนุษย์					แบบแสดง : แปลนพื้นที่ 8 Zone : A	ผู้เขียนแบบ : Y. SUPATTRA	ครั้งที่ Z.	ว / ค / ป 09 พฤศจิกายน 2563
						AS-BUILT DRAWING	ผู้ตรวจสอบความถูกต้องแบบ : P. SUPOJ		
								อ้างอิงแบบเลขที่ : FLOOR-188/212	แบบเลขที่ : AR-112/164

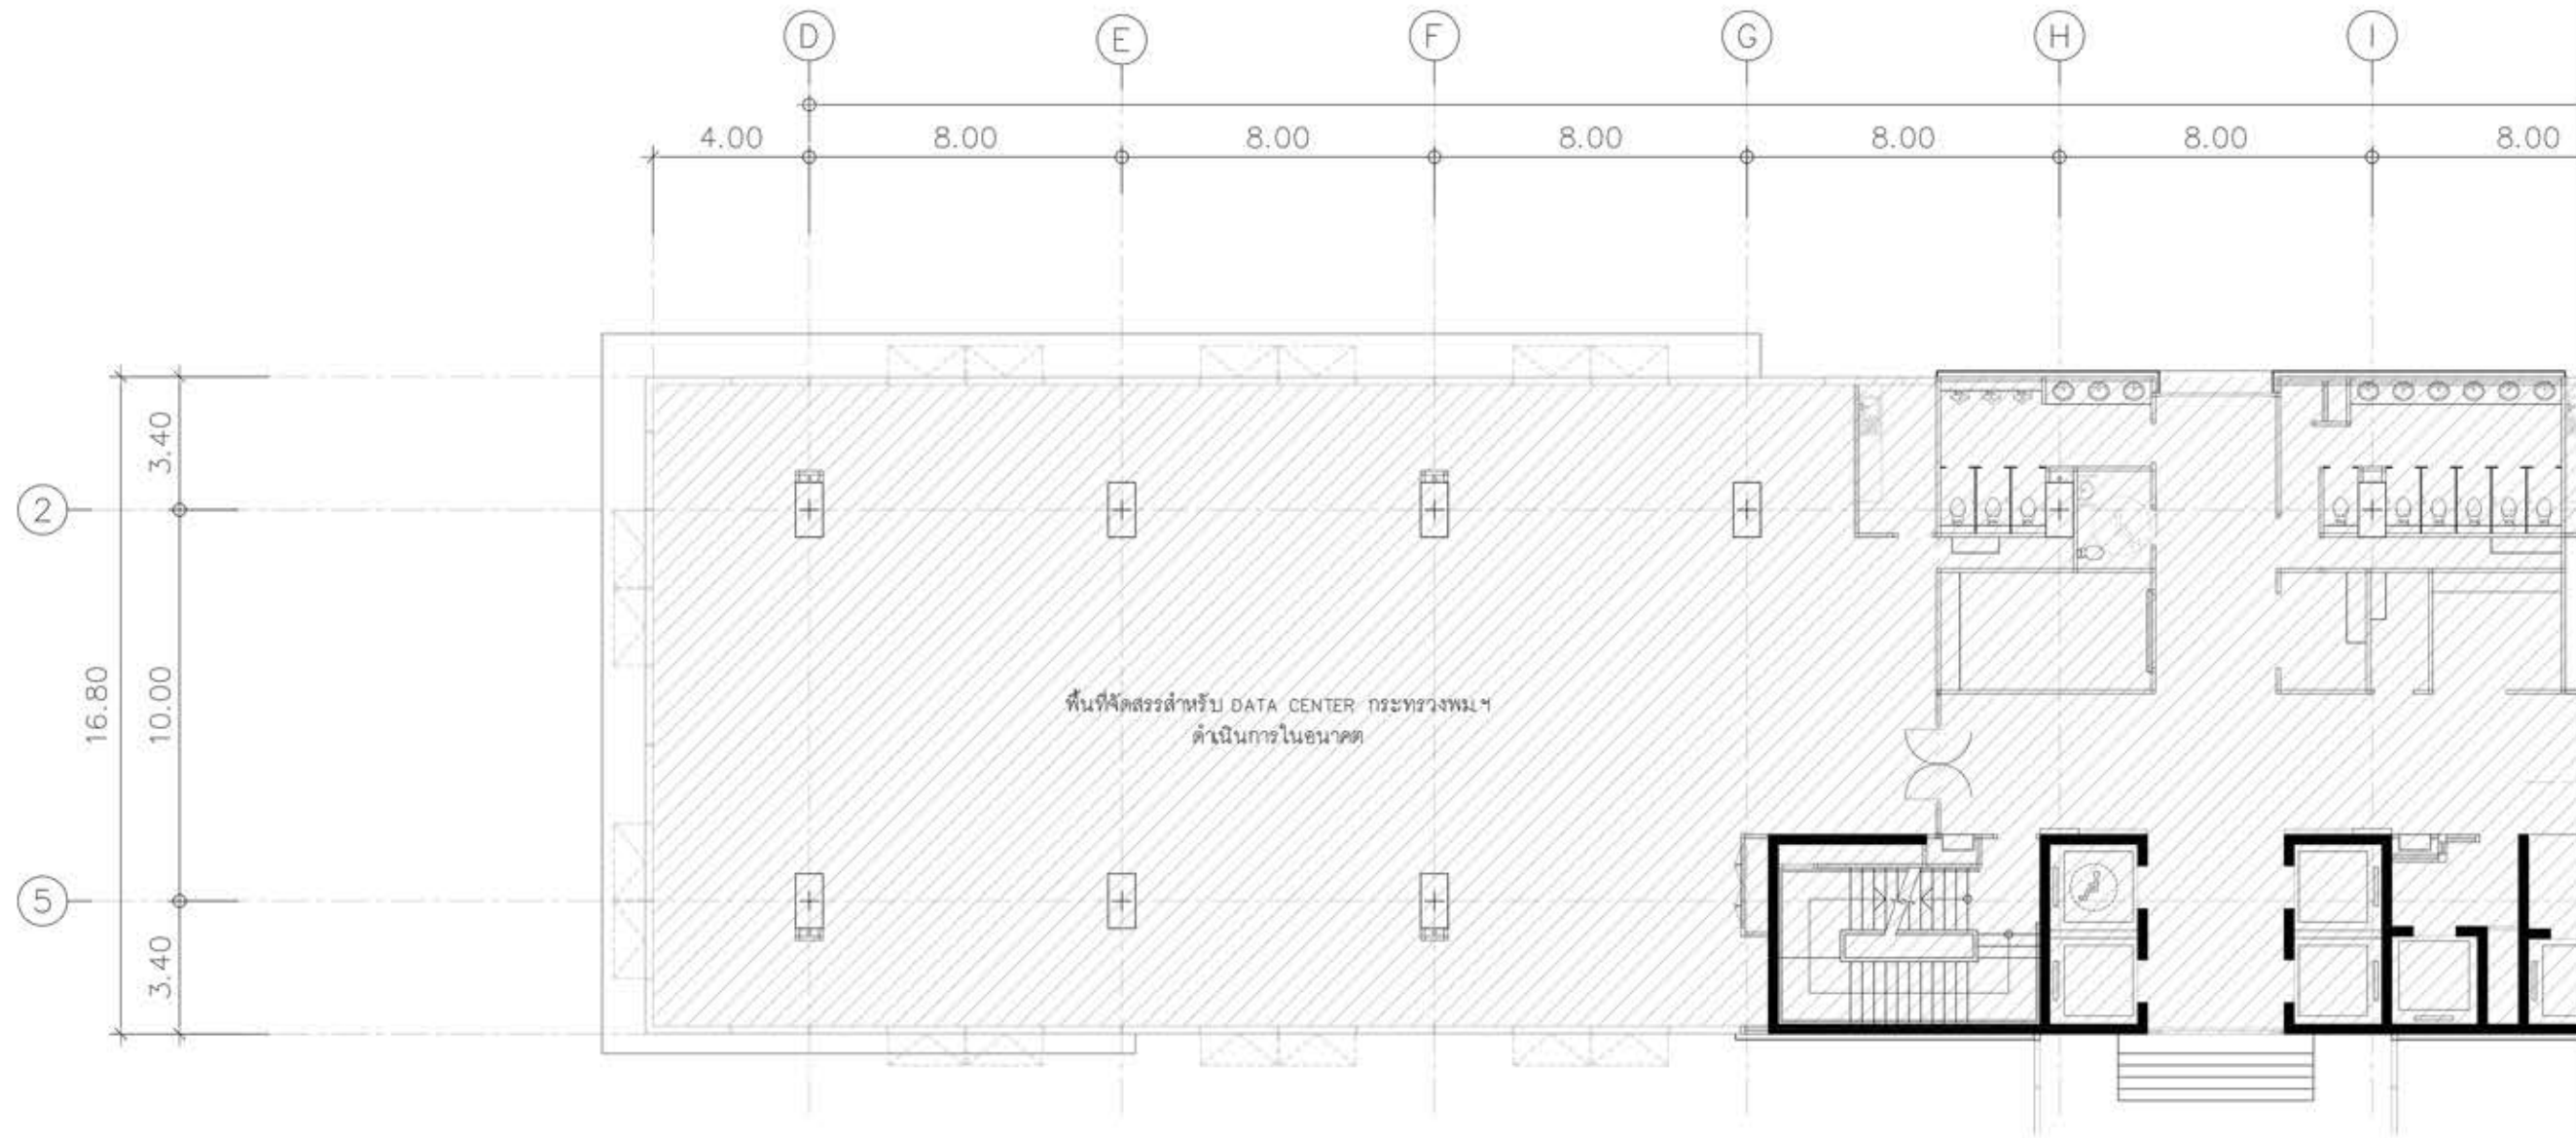

แปลนพื้นที่ 8 ZONE B
SCALE A1-1:100 / A3-1:200

หมายเหตุ
ติดตั้งผ้าม่านบริเวณกระจก Curtain Wall ทั้งหมด เป็นพื้นที่ 563 ตร.ม.

หมายเหตุ
- ทาสี ACRYLIC 100% ซ่อมแซมและเก็บผนังในส่วนที่ดำเนินการแล้วและได้รับผลกระทบจากการติดตั้ง
พื้นที่ไม่มีเนื้องานในงานก่อสร้างระยะที่ 3

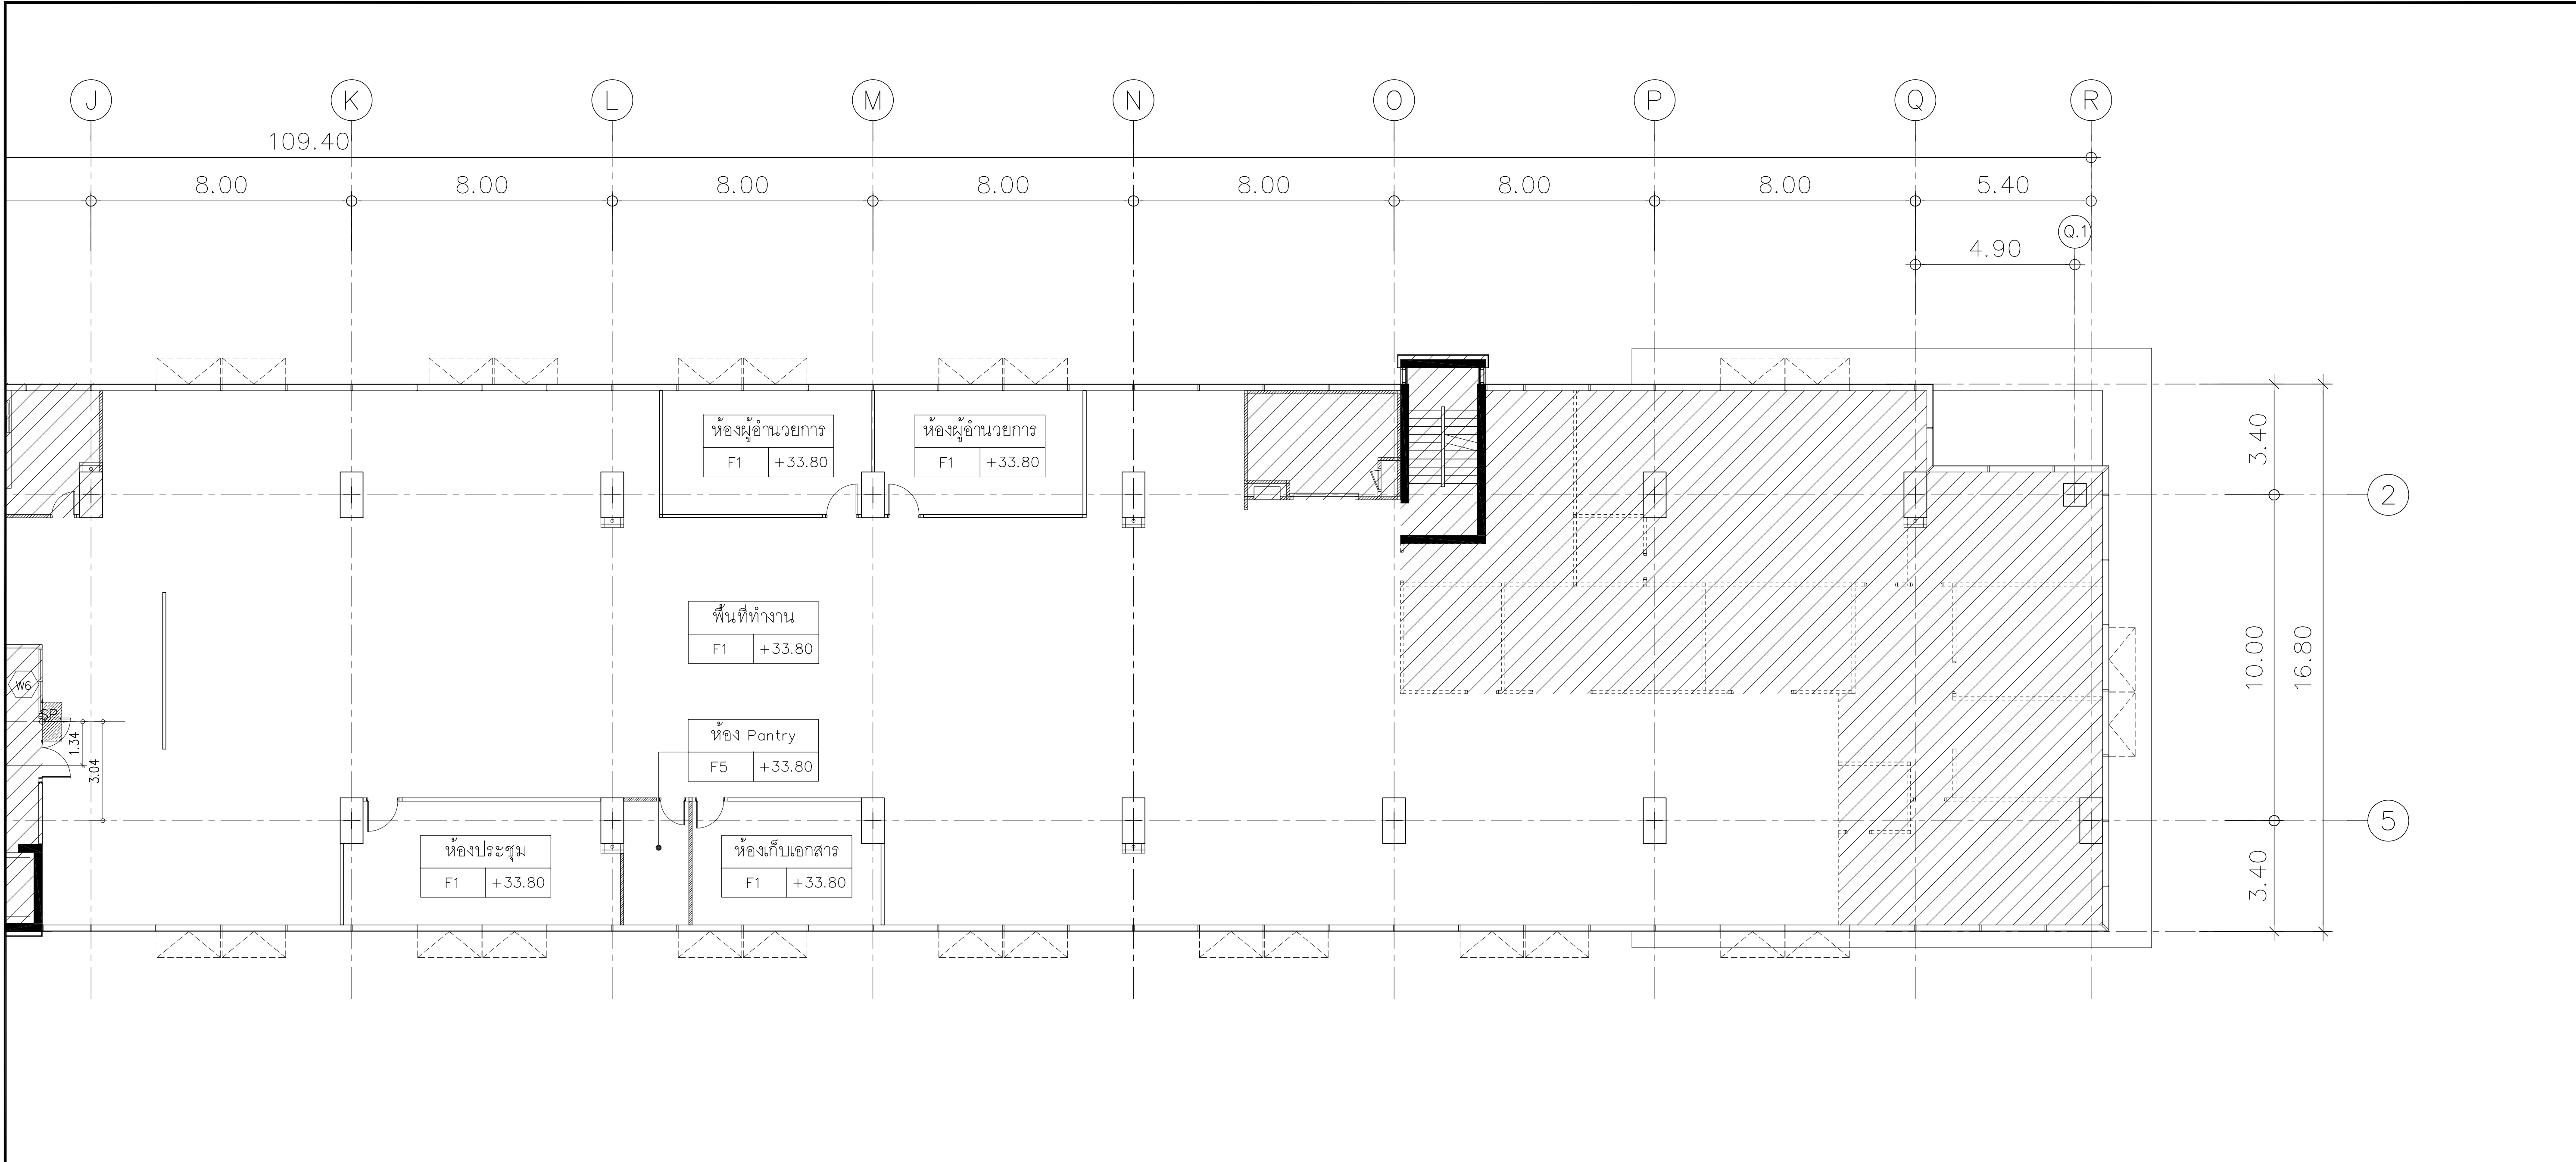

แปลนพื้นที่ 9
SCALE A1-1:100 / A3-1:200

หมายเหตุ

F1

พื้นที่ปูพรมทลายปรับระดับ ผิวขัดเรียบ ปูพื้นกระเบื้อง ยาง ขนาด 60 x 60 ซม. ชนิดป้องกันไฟฟ้าสถิตย์

F5

พื้นที่ปูพรมทลายปรับระดับ ปูกระเบื้องเซรามิคผิวกันลื่น ขนาด 12" x 12"

SP

ตำแหน่งเริ่มปูกระเบื้อง โดยอ้างอิงแนวกระเบื้องงานก่อสร้างระยะที่ 2

-

ทาสี ACRYLIC 100% ซ่อมแซมและเก็บผนังในส่วนที่ดำเนินการแล้วและได้รับผลกระทบจากการติดตั้ง

พื้นที่ไม่มีเนื้องานในงานก่อสร้างระยะที่ 3



กระทรวงการพัฒนาสังคม และความมั่นคงของมนุษย์

โครงการตกแต่งภายใน :

อาคารที่ทำการกระทรวง
การพัฒนาสังคมและความมั่นคงของมนุษย์

เจ้าของโครงการ :

กระทรวงการพัฒนาสังคมและความมั่นคงของมนุษย์

ผู้ออกแบบ : งานสถาปัตยกรรมภายใน



สถาบันเทคโนโลยีพระจอมเกล้า
เจ้าคุณทหารลาดกระบัง

ที่ปรึกษาและควบคุมงาน :




Plan Renovation Co., Ltd.
บริษัท แพลน รีโนเวชั่น จำกัด
กรุงเทพฯ 10170
โทร.02-884-1995

ผู้รับจ้าง :



ผู้เข้าร่วมคำ บริษัท ศรีไทยลาดชิดโยม จำกัด
และบริษัท เอ็ม โอ โซลูชั่น จำกัด

KEY PLAN :

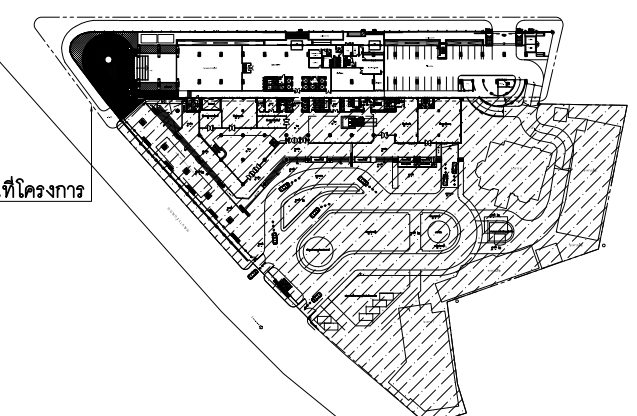

พื้นที่โครงการ

หมวดงาน :

สถาปัตยกรรม

แบบแสดง :

แปลนพื้นที่ 9
Zone : A

AS-BUILT DRAWING

มาตราส่วน :

A1 - 1:100 / A3 - 1:200

ผู้เขียนแบบ :

Y. SUPATTRA

ผู้ตรวจสอบความถูกต้องแบบ :

P. SUPOJ

รายการส่งตรวจอนุมัติ

ครั้งที่

ว / ด / ป

Z.


09 พฤศจิกายน 2563

อ้างอิงแบบเลขที่ :

แบบเลขที่ :

FLOOR-190/212

AR-114/164

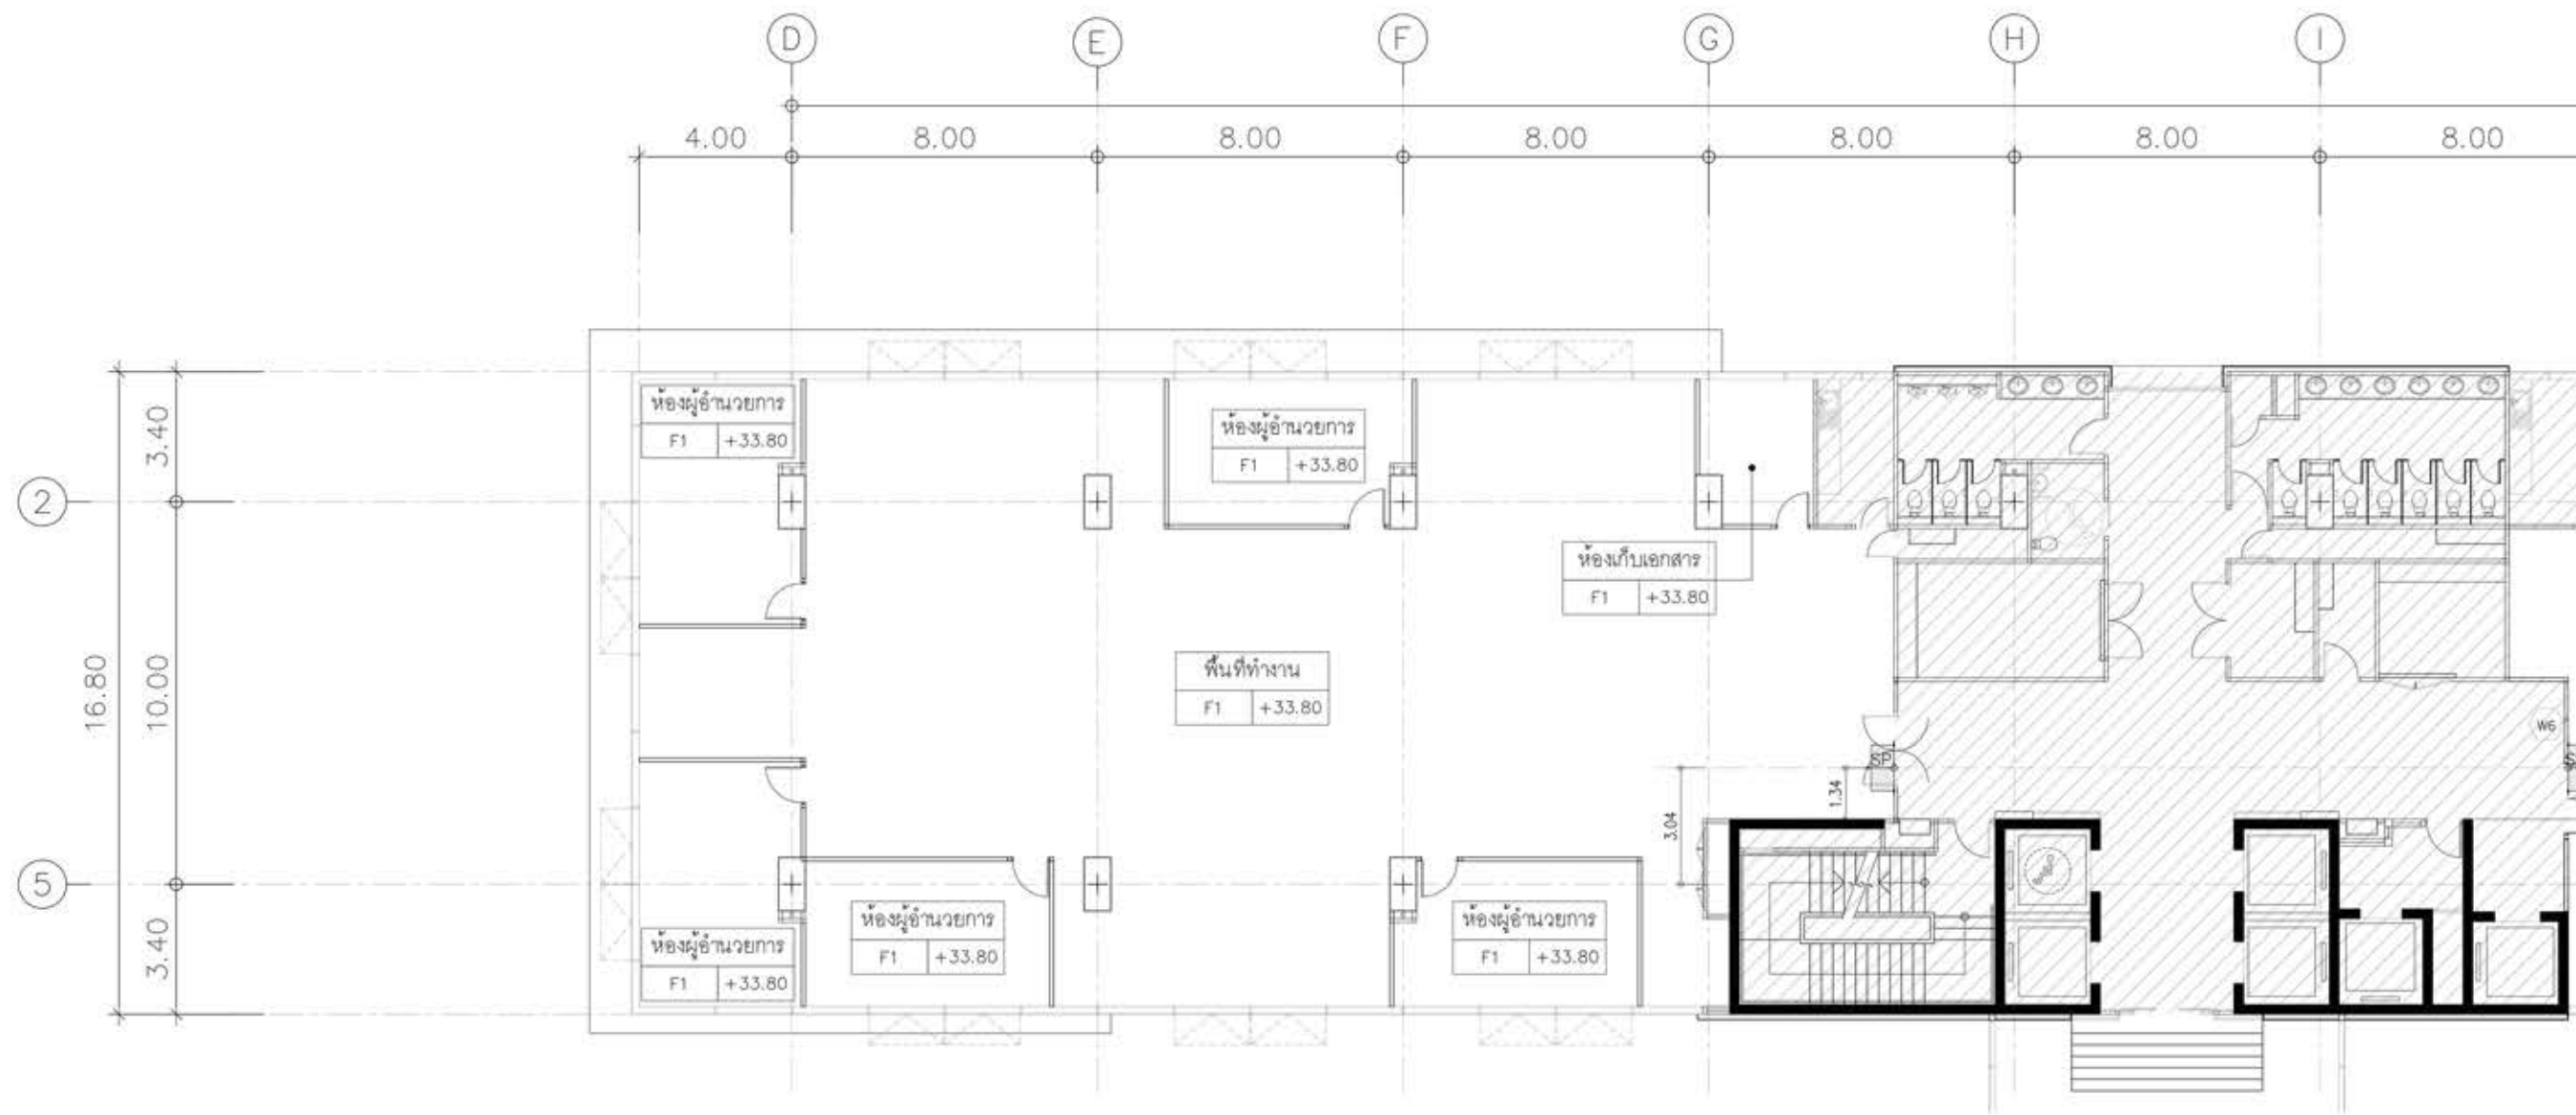

แปลนพื้นที่ 9 ZONE B
SCALE A1-1:100 / A3-1:200

หมายเหตุ
ติดตั้งผ้าม่านบริเวณกระจก Curtain Wall ทั้งหมด เป็นพื้นที่ 579 ตร.ม.

หมายเหตุ
[F1] พื้นเทพื้นทรายปรับระดับ ผิวขัดเรียบ ปูพื้นกระเบื้อง ยาง ขนาด 60 x 60 ซม. ชนิดป้องกันไฟฟ้าสถิตย์
[F5] พื้นเทพื้นทรายปรับระดับ ปูกระเบื้องเซรามิคผิวกันลื่น ขนาด 12" x 12"
[SP] ตำแหน่งเริ่มปูกระเบื้อง โดยอ้างอิงแนวกระเบื้องงานก่อสร้างระยะที่ 2
- ทาสี ACRYLIC 100% ซ่อมแซมและเก็บผนังในส่วนที่ดำเนินการแล้วและได้รับผลกระทบจากการติดตั้ง
พื้นที่ไม่มีเนื้องานในงานก่อสร้างระยะที่ 3



โครงการตามนโยบาย :
อาคารที่ทำการกระทรวง
การพัฒนาสังคมและความมั่นคงของมนุษย์


เจ้าของโครงการ :
กระทรวงการพัฒนาสังคมและความมั่นคงของมนุษย์



สถาบันเทคโนโลยีพระจอมเกล้า
เจ้าคุณทหารลาดกระบัง

ที่ปรึกษาและควบคุมงาน :
Plan Renovation Co., Ltd.
บริษัท แพลน รีโนเวชัน จำกัด
43 ถนนพหลโยธิน แขวง ดินแดง เขต ดินแดง
กรุงเทพฯ 10170
โทร 02-884-1995


ผู้รับจ้าง :
MI-FI
ผู้เข้าร่วมคำ บริษัท ศิไทยสถาปัตย์ จำกัด
และบริษัท เอ็ม โอ โซลูชั่น จำกัด

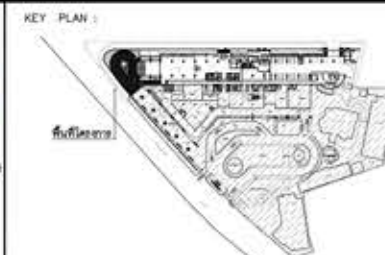

หน่วยงาน :
สถาปัตยกรรม
แบบแปลน :
แปลนพื้นที่ 9
Zone : B
AS-BUILT DRAWING

มาตราส่วน :
A1 - 1:100 / A3 - 1:200
ผู้เขียนแบบ :
Y. SUPATTRA
ผู้ตรวจสอบความถูกต้องแบบ :
P. SUPOJ

รายการตรวจสอบ
ครั้งที่ :
Z. 09 พฤศจิกายน 2563
จำนวนแผ่น :
FLOOR-191/212
แผ่นที่ :
AR-115/164

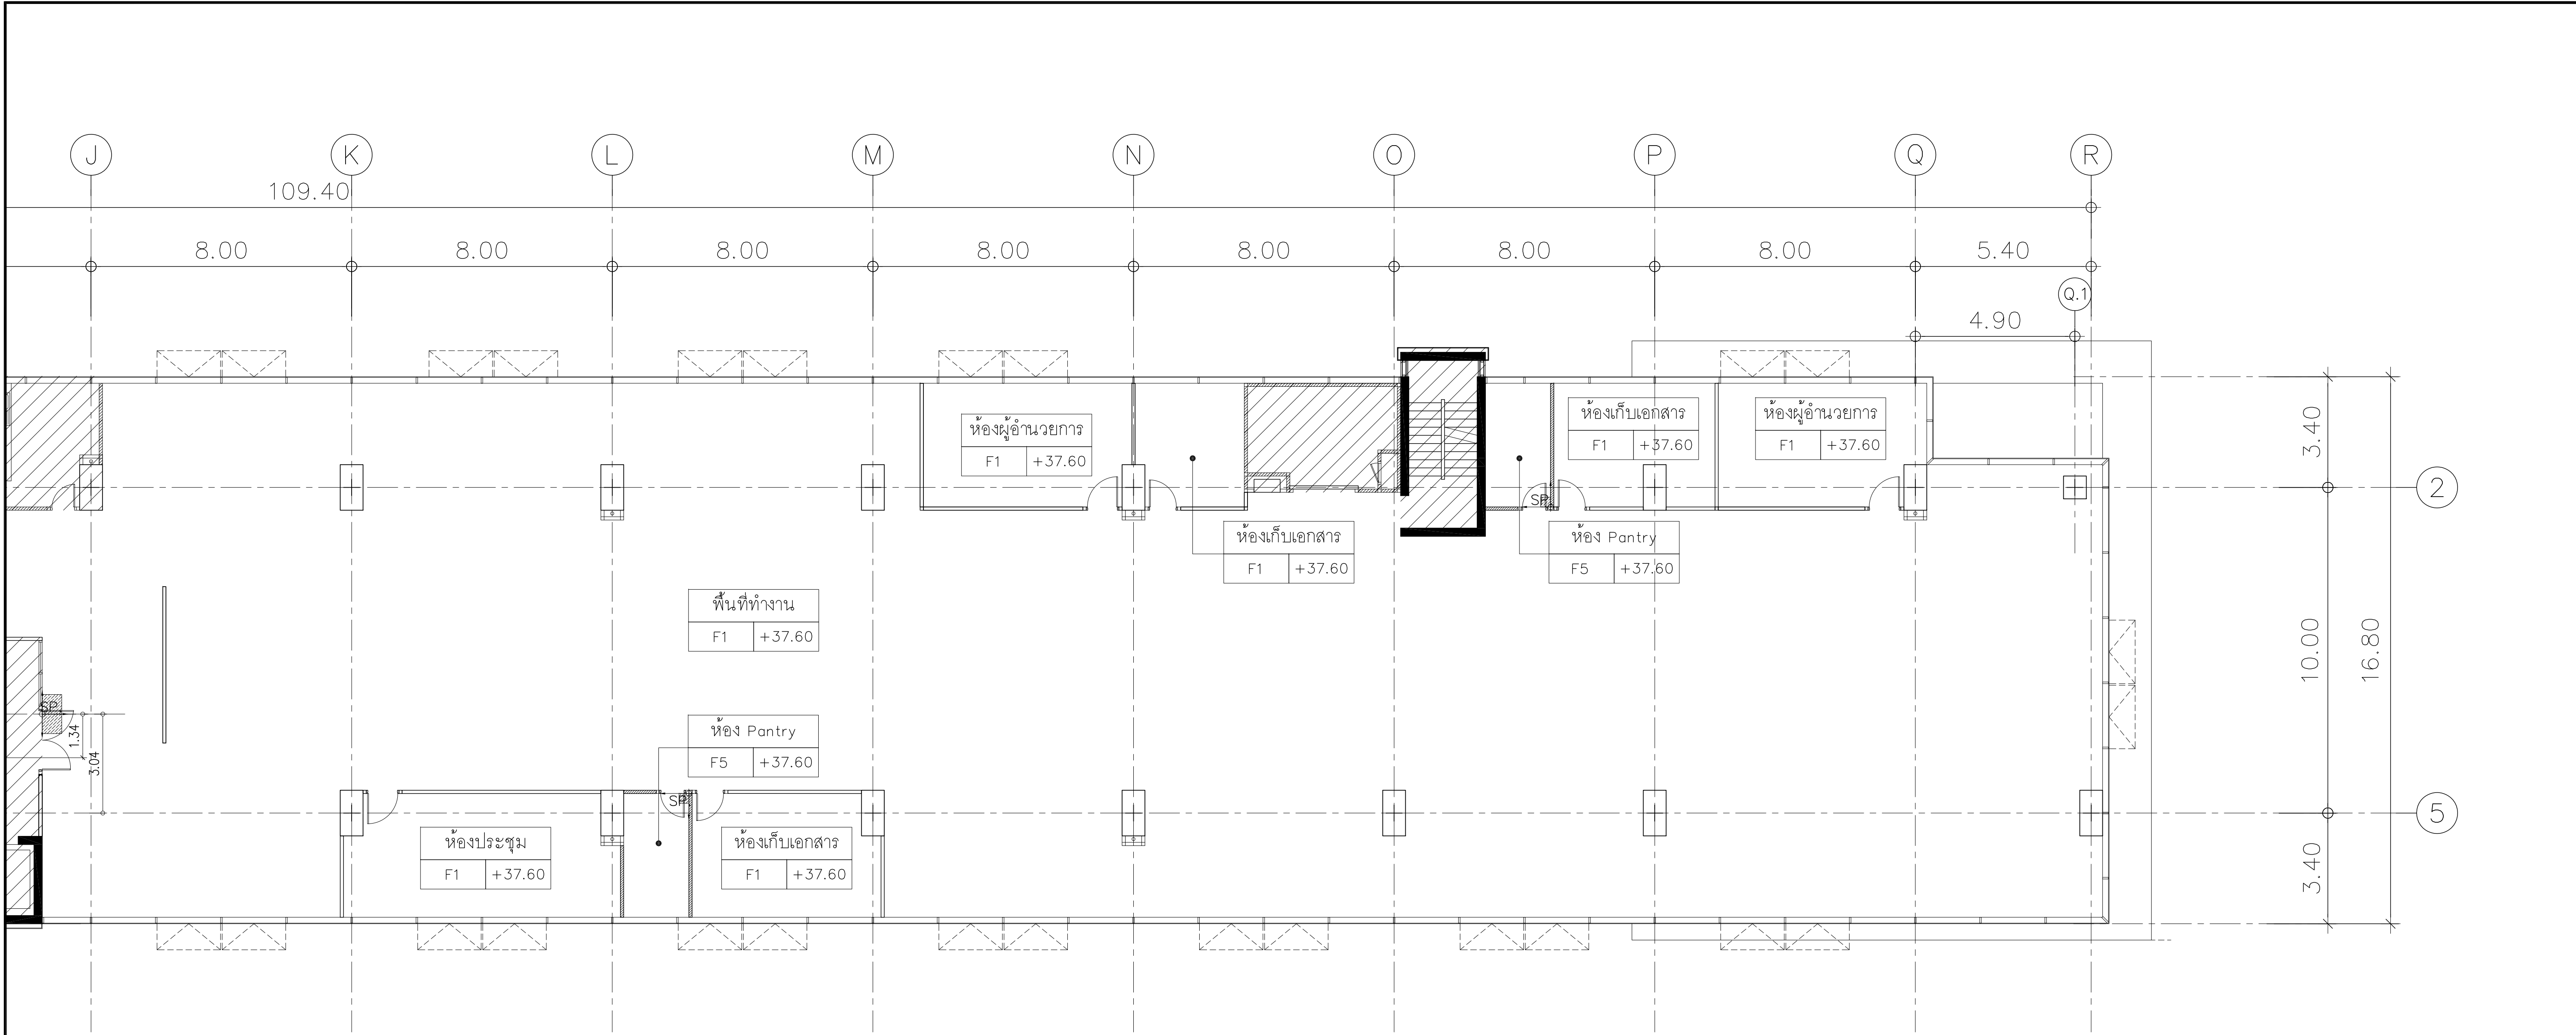

แปลนพื้นที่ 10 ZONE A
SCALE A1-1:100 / A3-1:200

หมายเหตุ


[F1] พื้นเทพื้นทรายปรับระดับ ผิวขัดเรียบ ปูพื้นกระเบื้อง ยาง ขนาด 60 x 60 ซม. ชนิดป้องกันไฟฟ้าสถิตย์


[F5] พื้นเทพื้นทรายปรับระดับ ปูกระเบื้องเซรามิคผิวกันลื่น ขนาด 12" x 12"

[SP] ตำแหน่งเริ่มปูกระเบื้อง โดยอ้างอิงแนวกระเบื้องงานก่อสร้างระยะที่ 2

- ทาสี ACRYLIC 100% ซ่อมแซมและเก็บผนังในส่วนที่ดำเนินการแล้วและได้รับผลกระทบจากการติดตั้ง

[Hatched Box] พื้นที่ไม่มีเนื้องานในงานก่อสร้างระยะที่ 3

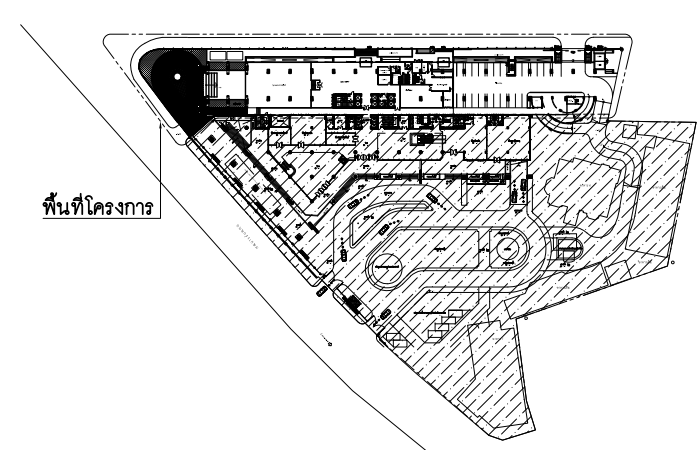 กระทรวงการพัฒนาศักยภาพ และความมั่นคงของมนุษย์	โครงการตกแต่งภายใน : อาคารที่ทำการกระทรวง การพัฒนาสังคมและความมั่นคงของมนุษย์	 สถาบันเทคโนโลยีพระจอมเกล้า เจ้าคุณทหารลาดกระบัง	ที่ปรึกษาและควบคุมงาน :  Plan Renovation Co.
	เจ้าของโครงการ : กระทรวงการพัฒนาสังคมและความมั่นคงของมนุษย์					แบบแสดง : แปลนพื้นที่ ชั้นที่ 10 Zone : A	ผู้เขียนแบบ : Y. SUPATTRA	ครั้งที่ Z.	ว / ค / ป 09 พฤศจิกายน 2563				
	AS-BUILT DRAWING					ผู้ตรวจสอบความถูกต้องแบบ : P. SUPOJ		อ้างอิงแบบเลขที่ : FLOOR-192/212	แบบเลขที่ : AR-116/164				

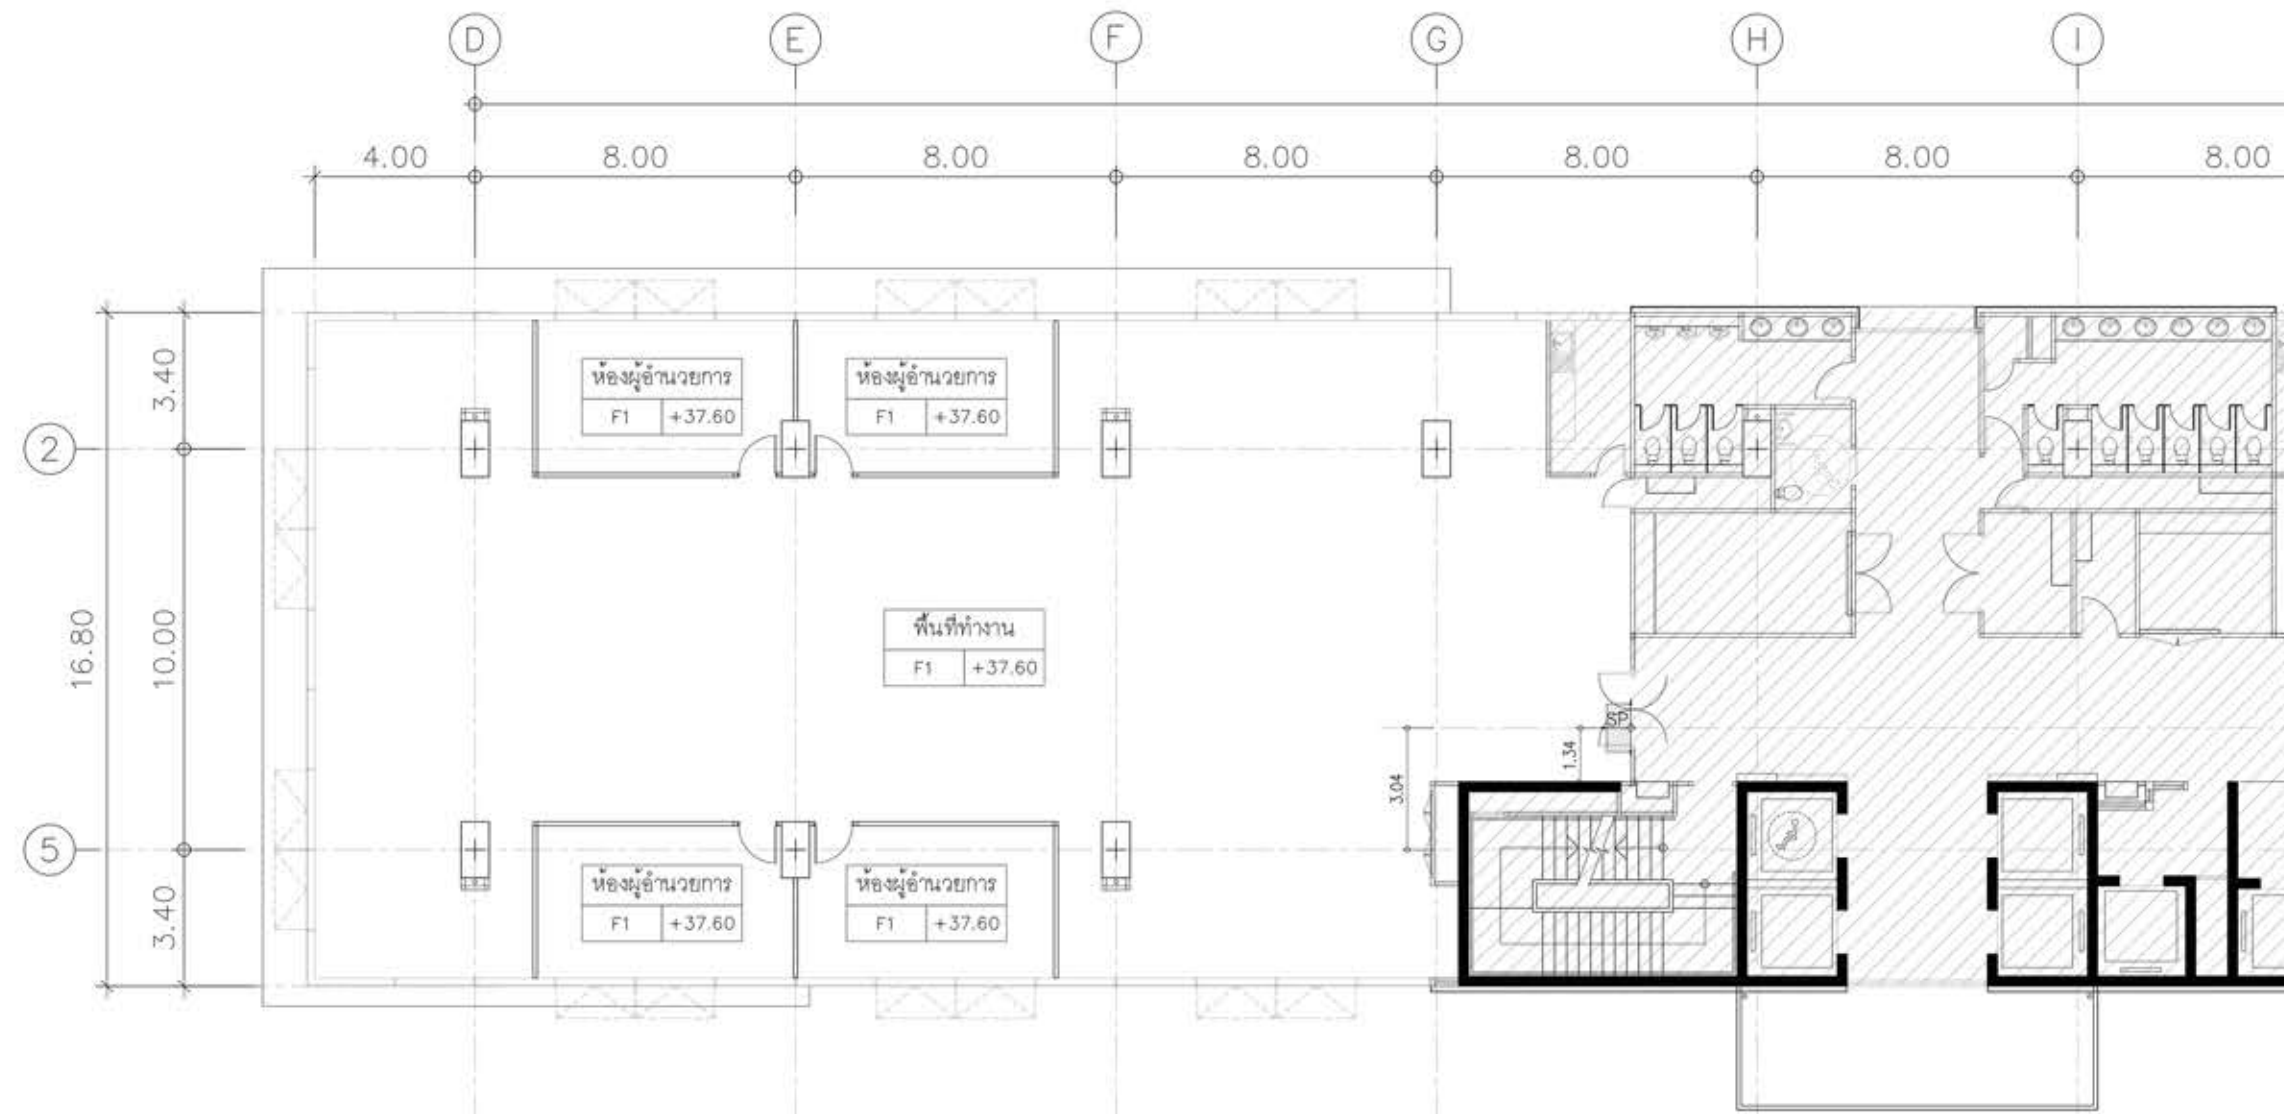

แปลนพื้นที่ 10

ZONE B

SCALE

A1-1:100 / A3-1:200

หมายเหตุ
ติดตั้งผ้าม่านบริเวณกระจก Curtain Wall ทั้งหมด เป็นพื้นที่ 589 ตร.ม.

หมายเหตุ

- [F1] พื้นเพนทรายปรับระดับ ผิวขัดเรียบ ปูพื้นกระเบื้อง ยาง ขนาด 60 x 60 ซม. ชนิดป้องกันไฟฟ้าสถิตย์
- [SP] ตำแหน่งเริ่มปูกระเบื้อง โดยอ้างอิงแนวกระเบื้องงานก่อสร้างระยะที่ 2
- ทาสี ACRYLIC 100% ซ่อมแซมและเก็บผนังในส่วนที่ดำเนินการแล้วและได้รับผลกระทบจากการติดตั้ง
- พื้นที่ไม่มีงานในงานก่อสร้างระยะที่ 3



โครงการสนับสนุนภายใน :

อาคารที่ทำการกระทรวง
การพัฒนาสังคมและความมั่นคงของมนุษย์

เจ้าของโครงการ :

กระทรวงการพัฒนาสังคมและความมั่นคงของมนุษย์

ผู้ออกแบบ : งานสถาปัตย์กรมภายใน



สถาบันเทคโนโลยีพระจอมเกล้า
เจ้าคุณทหารลาดกระบัง

บริษัทและหน่วยงาน :




Plan Renovation Co., Ltd.
บริษัท แปลน รีโนเวชัน จำกัด
กรุงเทพฯ 10170
โทร 02-884-1995

ผู้รับจ้าง :



ผู้ร่วมจัดทำ บริษัท ศิโยคสถาปัตย์ จำกัด
และบริษัท เอ็ม โอ โซลูชั่น จำกัด

KEY PLAN :

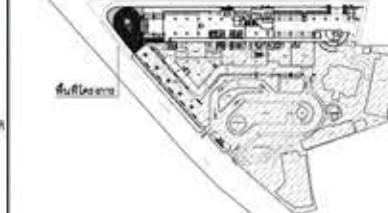

หมวดงาน :

สถาปัตยกรรม

แบบแสดง :

แปลนพื้นที่ 10
Zone : B

AS-BUILT DRAWING

มาตราส่วน :

A1 - 1:100 / A3 - 1:200

ผู้เขียนแบบ :

Y. SUPATTRA

ผู้ตรวจสอบความถูกต้องแบบ :

P. SUPOJ

รายการตั้งตรวจวัด


ครั้งที่ 1 / 3 / 1

Z. 09 พฤศจิกายน 2563

อ้างอิงแบบที่ :

แบบที่ :

FLOOR-193/212 AR-117/164

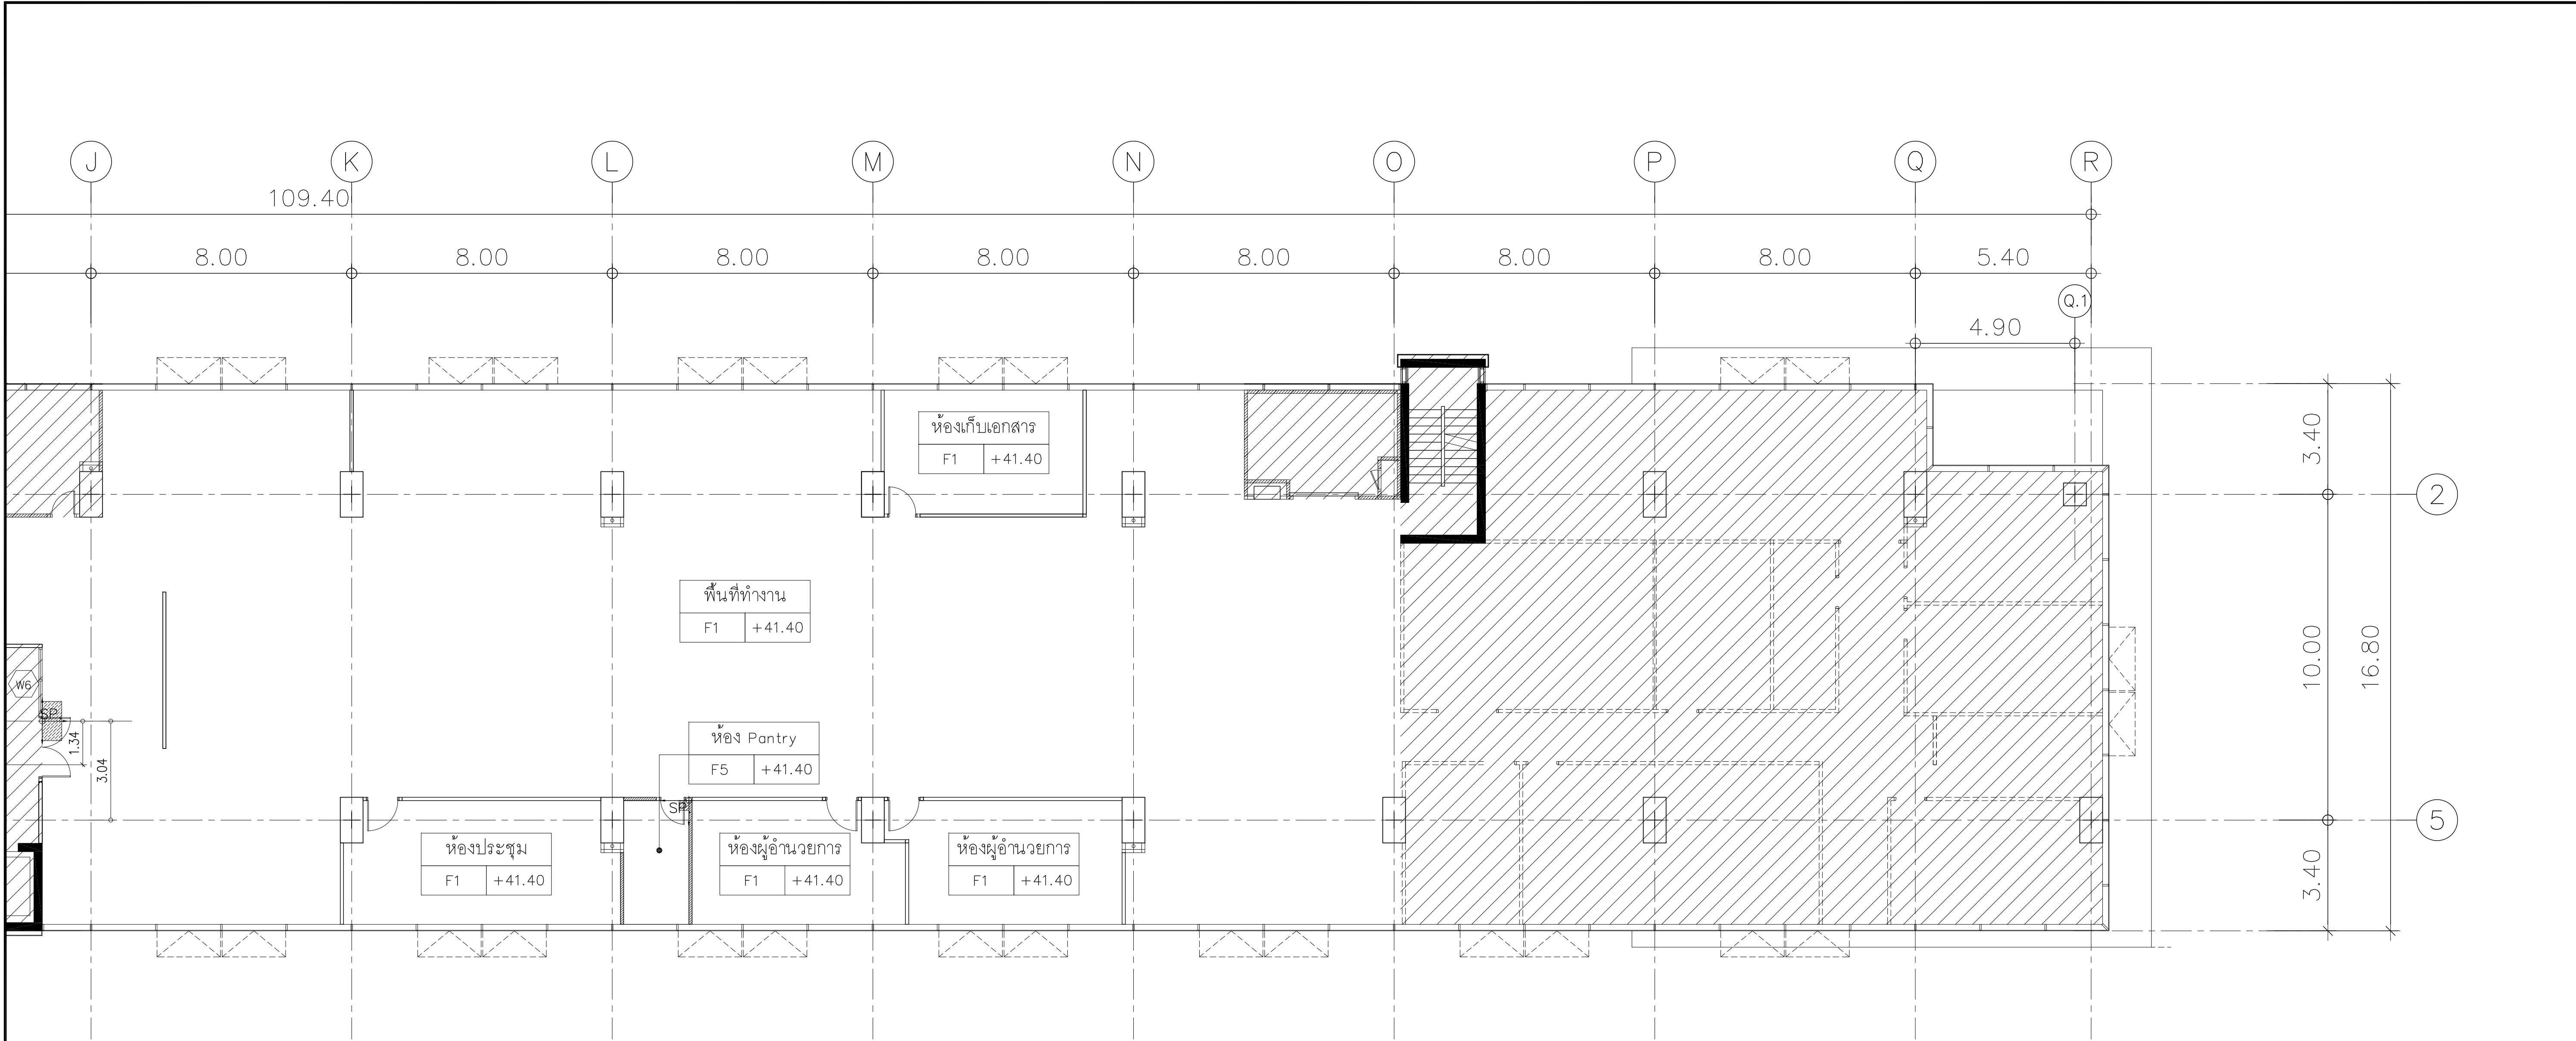

แปลนพื้นที่ 11 ZONE A
SCALE A1-1:100 / A3-1:200


หมายเหตุ


[F1] พื้นเทพื้นทรายปรับระดับ ผิวขัดเรียบ ปูพื้นกระเบื้อง ยาง ขนาด 60 x 60 ซม. ชนิดป้องกันไฟฟ้าสถิตย์


[F5] พื้นเทพื้นทรายปรับระดับ ปูกระเบื้องเซรามิคผิวกันลื่น ขนาด 12" x 12"

SP ↓
ตำแหน่งเริ่มปูกระเบื้อง โดยอ้างอิงแนวกระเบื้องงานก่อสร้างระยะที่ 2

— ทาสี ACRYLIC 100% ซ่อมแซมและเก็บผนังในส่วนที่ดำเนินการแล้วและได้รับผลกระทบจากการติดตั้ง

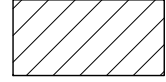 พื้นที่ไม่มีเนื้องานในงานก่อสร้างระยะที่ 3

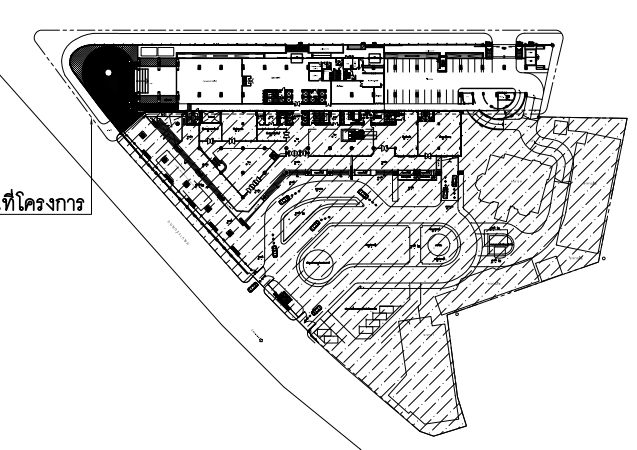 กระทรวงการพัฒนาสังคม และความมั่นคงของมนุษย์	โครงการตกแต่งภายใน : อาคารที่ทำการกระทรวง การพัฒนาสังคมและความมั่นคงของมนุษย์	ผู้ออกแบบ : งานสถาปัตยกรรมภายใน  สถาบันเทคโนโลยีพระจอมเกล้า เจ้าคุณทหารลาดกระบัง	ที่ปรึกษาและควบคุมงาน :  Plan Renovation Co., Ltd. บริษัท แพลน รีโนเวชั่น จำกัด 43 ถนนประชาชื่น 3 แขวง จิมพลี เขต ดลิ่งชัน กรุงเทพฯ 10170 โทร.02-884-1995	ผู้รับจ้าง :  ผู้เข้าร่วมคำ บริษัท ศรีไทยคาสติคโยม จำกัด และบริษัท เอ็ม โอ โซลูชั่น จำกัด	KEY PLAN : 	หมวดงาน : สถาปัตยกรรม	ขนาดส่วน : A1 - 1:100 / A3 - 1:200	รายการส่งตรวจอนุมัติ	
	เจ้าของโครงการ : กระทรวงการพัฒนาสังคมและความมั่นคงของมนุษย์					แบบแสดง : แปลนพื้นที่ 11 Zone : A	ผู้เขียนแบบ : Y. SUPATTRA	ครั้งที่ Z.	ว / ค / ป 09 พฤศจิกายน 2563
						AS-BUILT DRAWING	ผู้ตรวจสอบความถูกต้องแบบ : P. SUPOJ		
								อ้างอิงแบบเลขที่ : FLOOR-194/212	แบบเลขที่ : 18-118/164

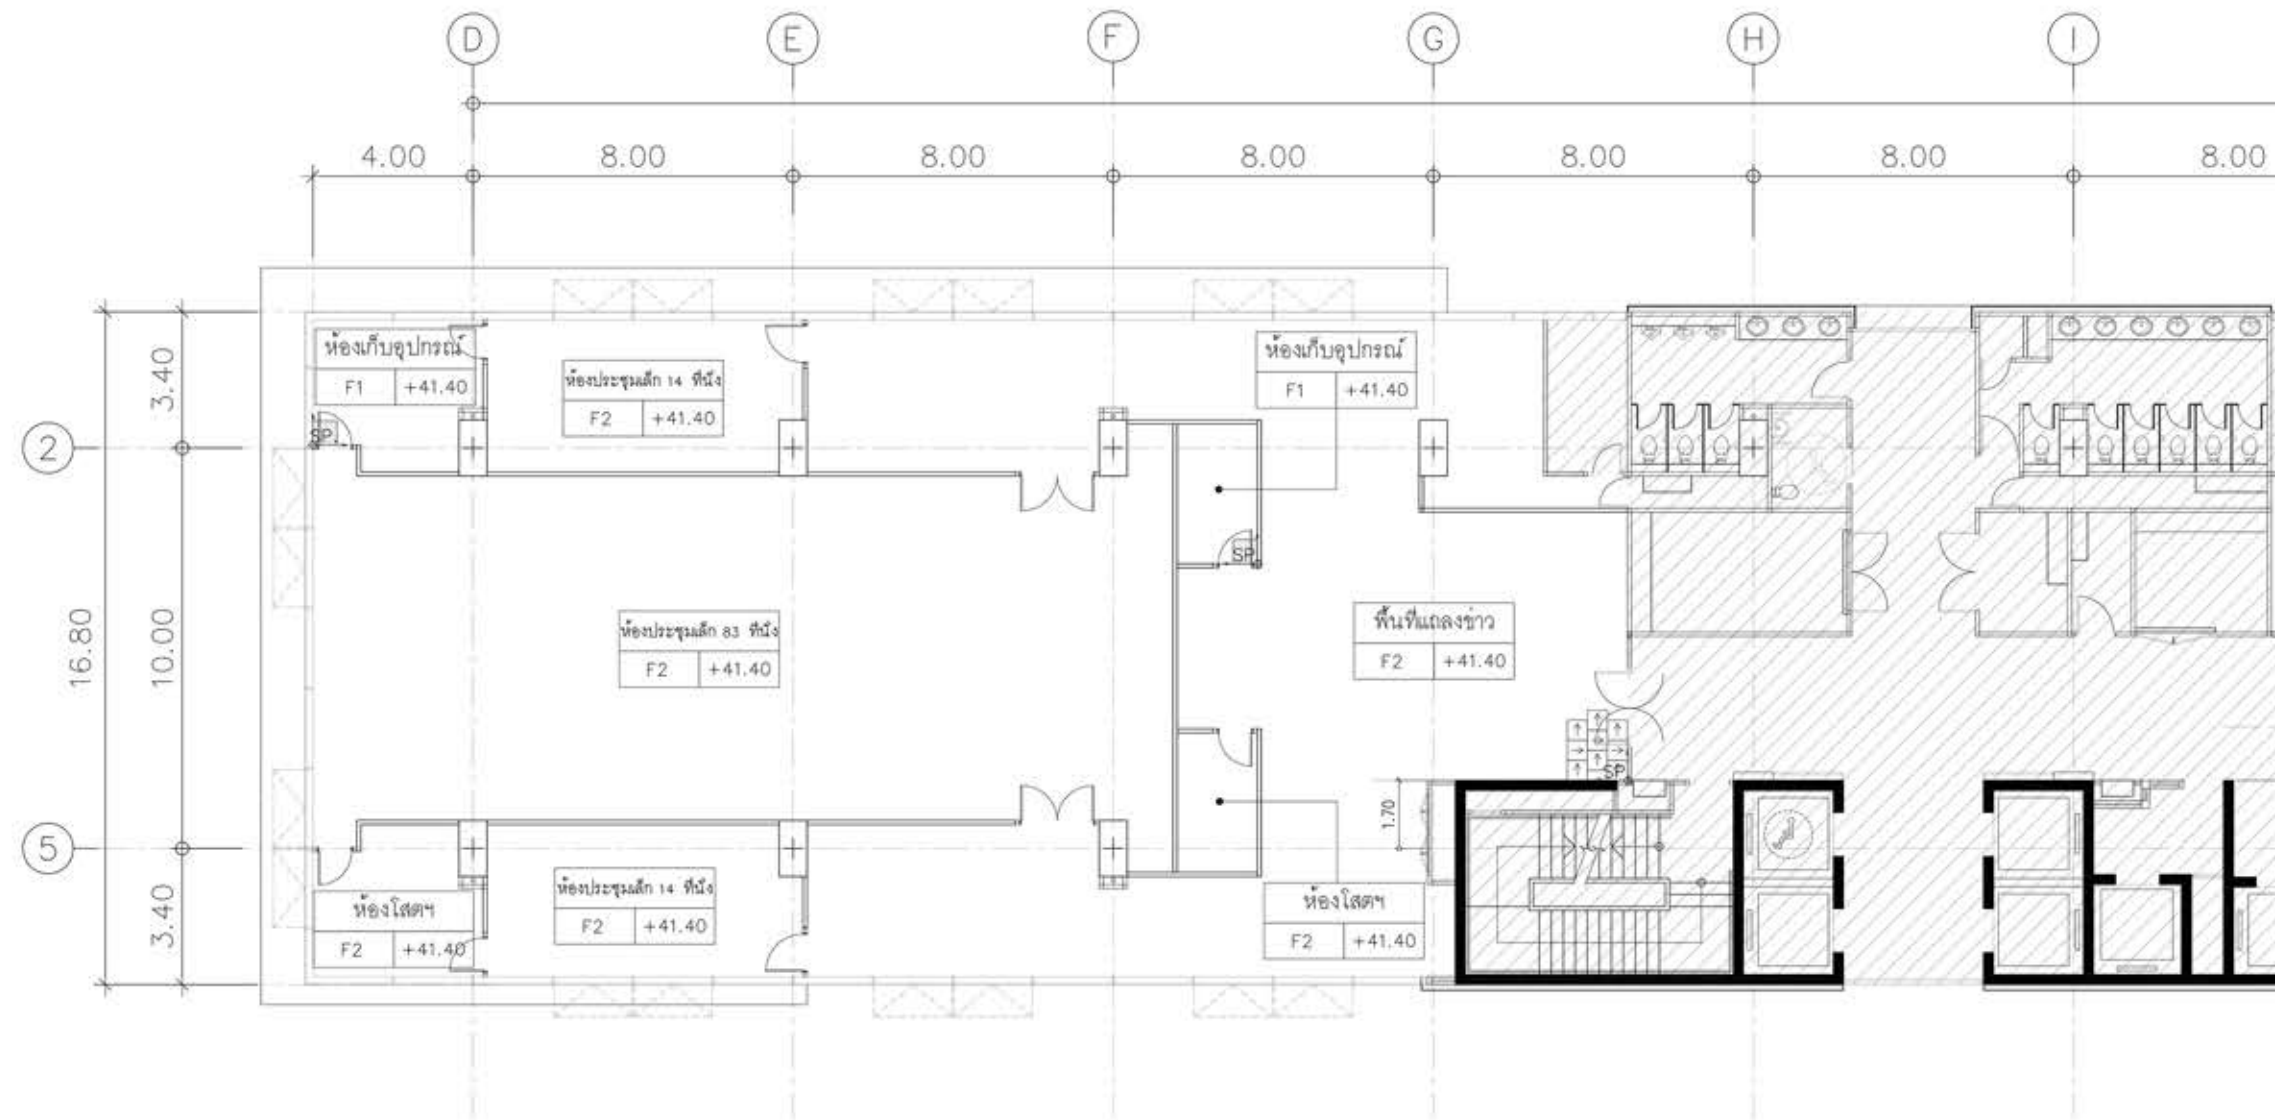

แปลนพื้นที่ 11

ZONE B

SCALE

A1-1:100 / A3-1:200

หมายเหตุ
ติดตั้งผ้าม่านบริเวณกระจก Curtain Wall ทั้งหมด เป็นพื้นที่ 589 ตร.ม.

หมายเหตุ

- F1 พื้นเพนทรายปรับระดับ ผิวขัดเรียบ ปูพื้นกระเบื้อง ยาง ขนาด 60 x 60 ซม. ชนิดป้องกันไฟฟ้าสถิตย์
- F2 พื้นเพนทรายปรับระดับเรียบ ผิวขัดเรียบปูพรมแผ่น CARPET TILE
- SP ตำแหน่งเริ่มปูกระเบื้อง โดยอ้างอิงแนวกระเบื้องงานก่อสร้างระยะที่ 2
- ตำแหน่งเริ่มปูพรมแผ่น CARPET TILE
- ทาสี ACRYLIC 100% ซ่อมแซมและเก็บผนังในส่วนที่ดำเนินการแล้วและได้รับผลกระทบจากการติดตั้ง
- พื้นที่ไม่มีเนื้อหาในงานก่อสร้างระยะที่ 3

หมายเหตุ

ติดตั้งผ้าม่านบริเวณกระจก Curtain Wall ทั้งหมด เป็นพื้นที่ 589 ตร.ม.



โครงการตามนโยบายใน :

อาคารที่ทำการกระทรวง
การพัฒนาสังคมและความมั่นคงของมนุษย์

เจ้าของโครงการ :

กระทรวงการพัฒนาสังคมและความมั่นคงของมนุษย์

ผู้จัดทำแบบ : งานสถาปัตย์กรมภายใน



สถาบันเทคโนโลยีพระจอมเกล้า
เจ้าคุณทหารลาดกระบัง

ที่ปรึกษาและควบคุมงาน :




Plan Renovation Co., Ltd.
บริษัท แพลน รีโนเวชัน จำกัด
โทร: 02-884-1995

ผู้รับจ้าง :



ผู้เข้าร่วมทำ บริษัท ศรีไทยกลางสโตน จำกัด
และบริษัท เอ็ม โอ โซลูชั่น จำกัด

KEY PLAN :

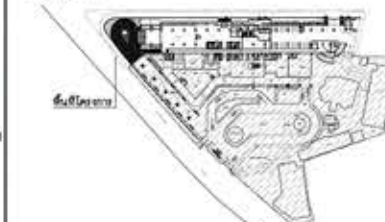

หมวดงาน :

สถาปัตยกรรม

แบบแปลน :

แปลนพื้นที่ 11
Zone : B

AS-BUILT DRAWING

มาตราส่วน :

A1 - 1:100 / A3 - 1:200

ผู้เขียนแบบ :

Y. SUPATTRA

ผู้ตรวจสอบความถูกต้องแบบ :

P. SUPOJ


รายการลงตรวจอนุมัติ

ครั้งที่ : 1 / 1

Z. 09 พฤศจิกายน 2563

จำนวนแผ่น : 1


FLOOR-195/212 AR-119/164

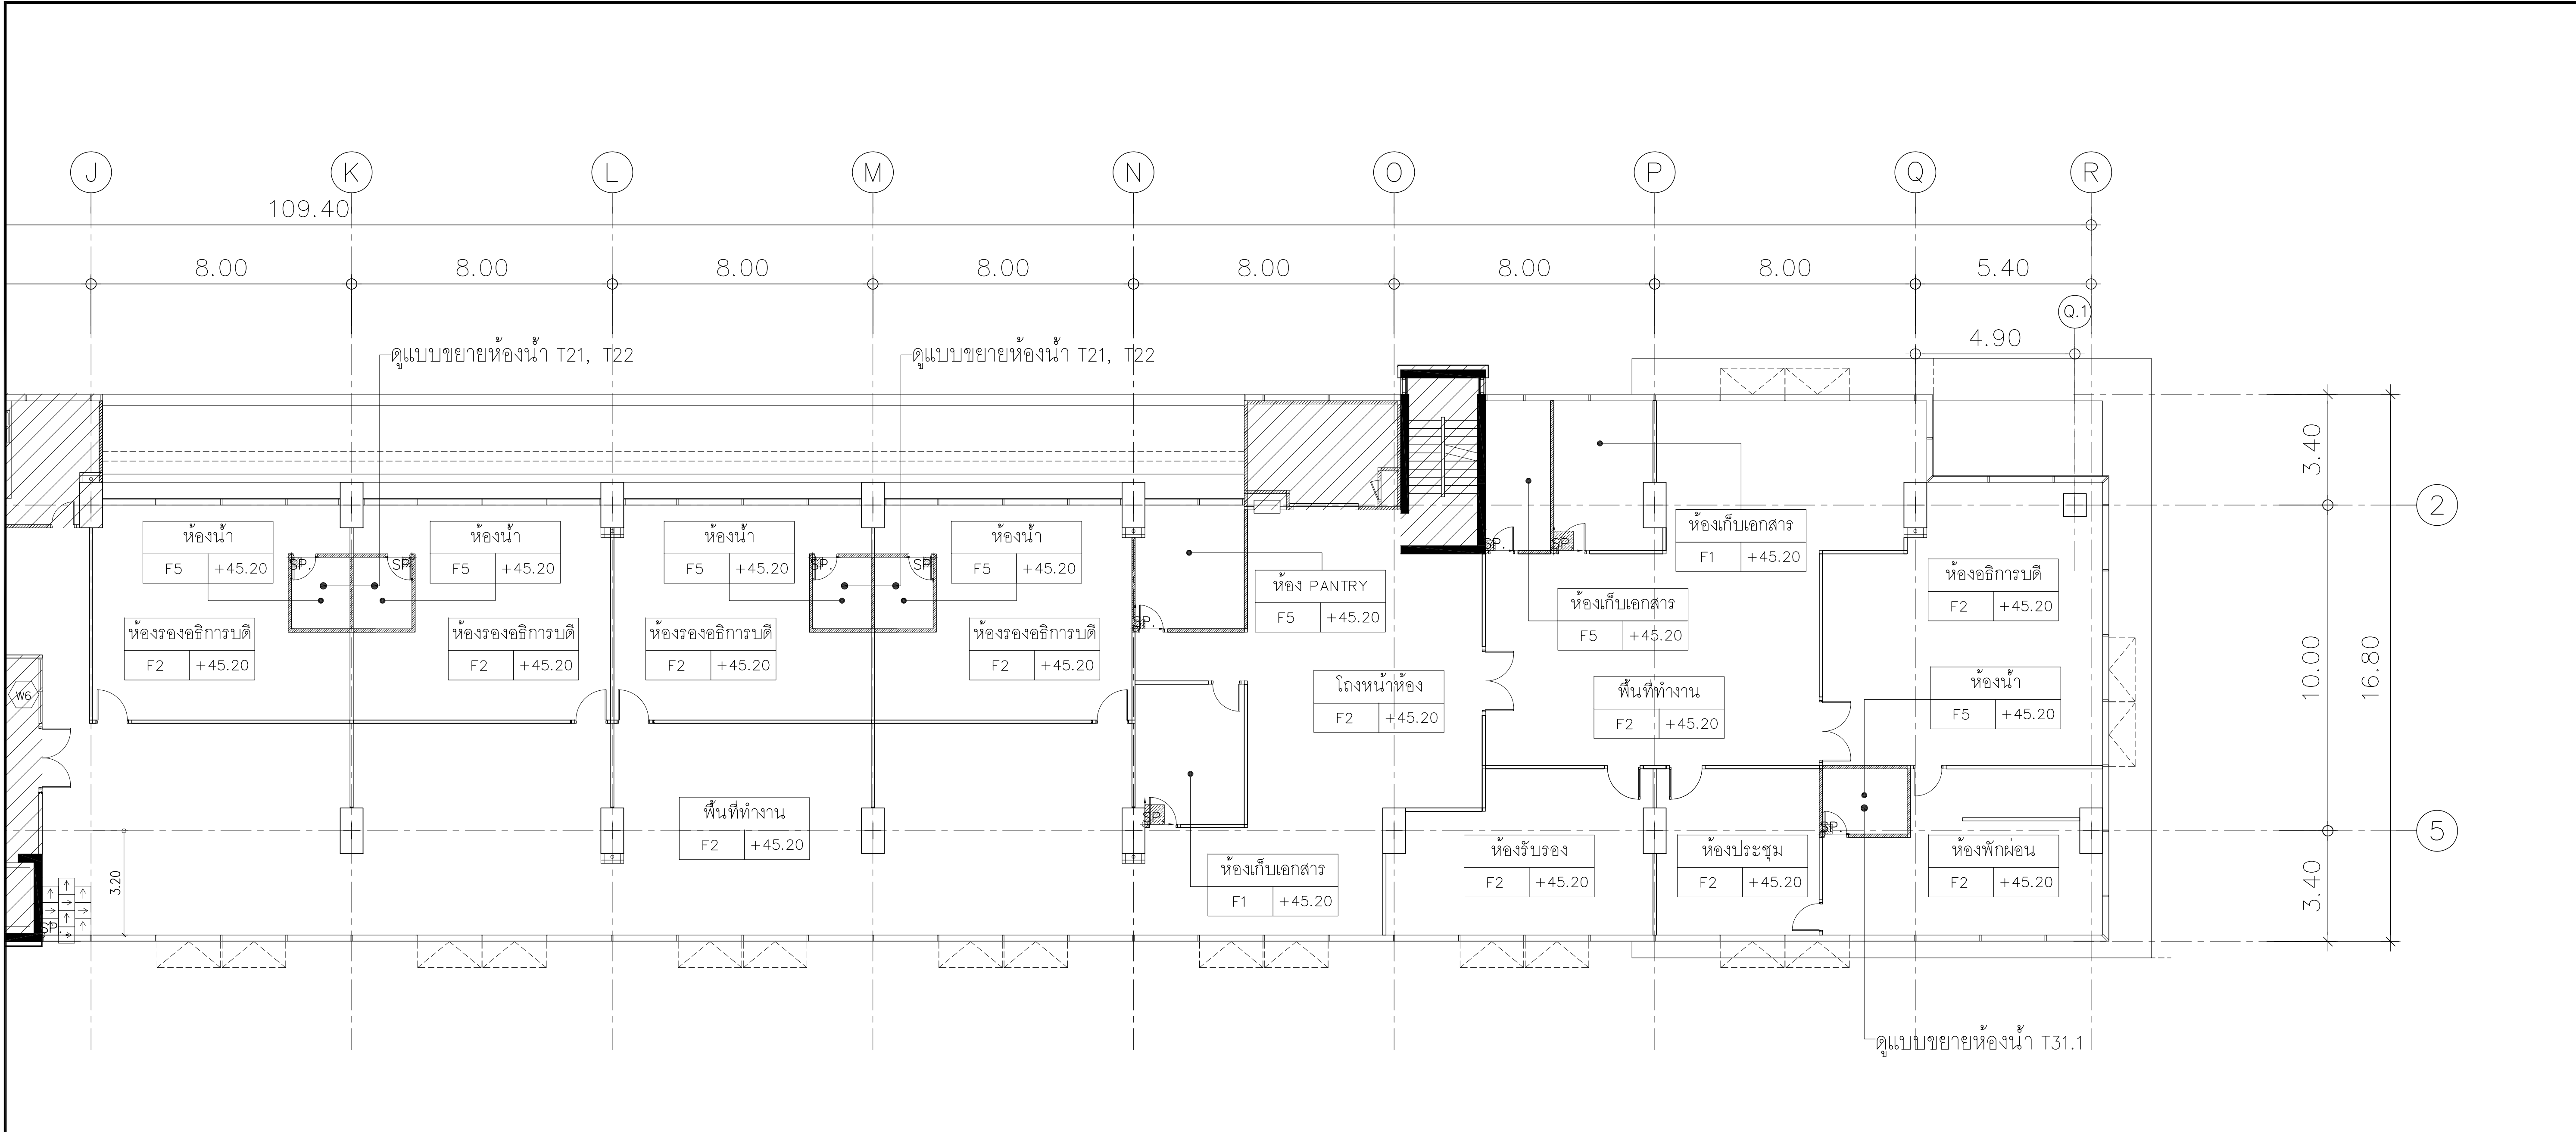


แปลนพื้นที่ 12
SCALE A1-1:100 / A3-1:200

หมายเหตุ

- [F1] พื้นเพนทรายปรับระดับ ผิวขัดเรียบ ปูพื้นกระเบื้อง ยาง ขนาด 60 x 60 ซม. ชนิดป้องกันไฟฟ้าสถิตย์
- [F2] พื้นเพนทรายปรับระดับเรียบ ผิวขัดเรียบปูพรมแผ่น CARPET TILE
- [F5] พื้นเพนทรายปรับระดับ ปูกระเบื้องเซรามิคผิวกันลื่น ขนาด 12" x 12"
- SP. ตำแหน่งเริ่มปูกระเบื้อง โดยอ้างอิงแนวกระเบื้องงานก่อสร้างระยะที่ 2
- [Grid] ตำแหน่งเริ่มปูพรมแผ่น CARPET TILE
 - ทาสี ACRYLIC 100% ซ่อมแซมและเก็บผนังในส่วนที่ดำเนินการแล้วและได้รับผลกระทบจากการติดตั้ง
- [Hatched] พื้นที่ไม่มีเนื้องานในงานก่อสร้างระยะที่ 3

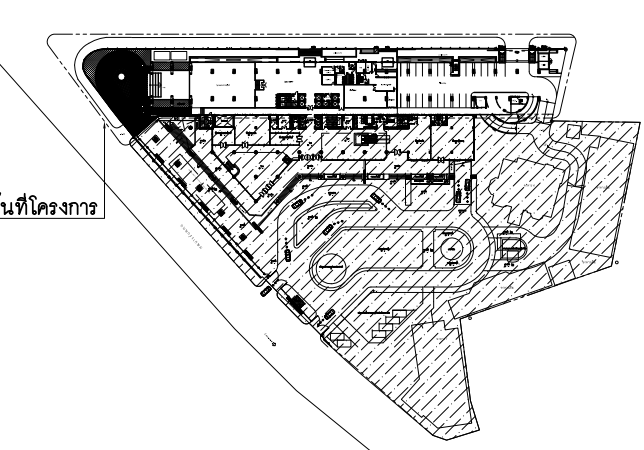 กระทรวงการพัฒนาสังคม และความมั่นคงของมนุษย์	โครงการตกแต่งภายใน : อาคารที่ทำการกระทรวง การพัฒนาสังคมและความมั่นคงของมนุษย์	 สถาบันเทคโนโลยีพระจอมเกล้า เจ้าคุณทหารลาดกระบัง	ผู้ออกแบบ : งานสถาปัตยกรรมภายใน  Plan Renovation Co., Ltd. บริษัท แปลน รีโนเวชั่น จำกัด 43 ถนนประชาชื่นนิ แรวง ซิมเทส เขต ดุสิต กรุงเทพฯ 10170 โทร.02-884-1995	  ผู้เข้าร่วมคำ บริษัท ศรีไทยคาสติคโอม จำกัด และบริษัท เอ็ม โอ โซลูชั่น จำกัด	KEY PLAN :  พื้นที่โครงการ	หมวดงาน : สถาปัตยกรรม	มาตราส่วน : A1 - 1:100 / A3 - 1:200	รายการส่งตรวจอนุมัติ				
	เจ้าของโครงการ :					แบบแสดง : แปลนพื้น ชั้นที่ 12 Zone : A	ผู้เขียนแบบ : Y. SUPATTRA	ครั้งที่ Z.	ว / ด / ป 09 พฤศจิกายน 2563			
	AS-BUILT DRAWING					ผู้ตรวจสอบความถูกต้องแบบ :	อ้างอิงแบบเลขที่ :	แบบเลขที่ :				
							FLOOR-206/218	AR-120/164				

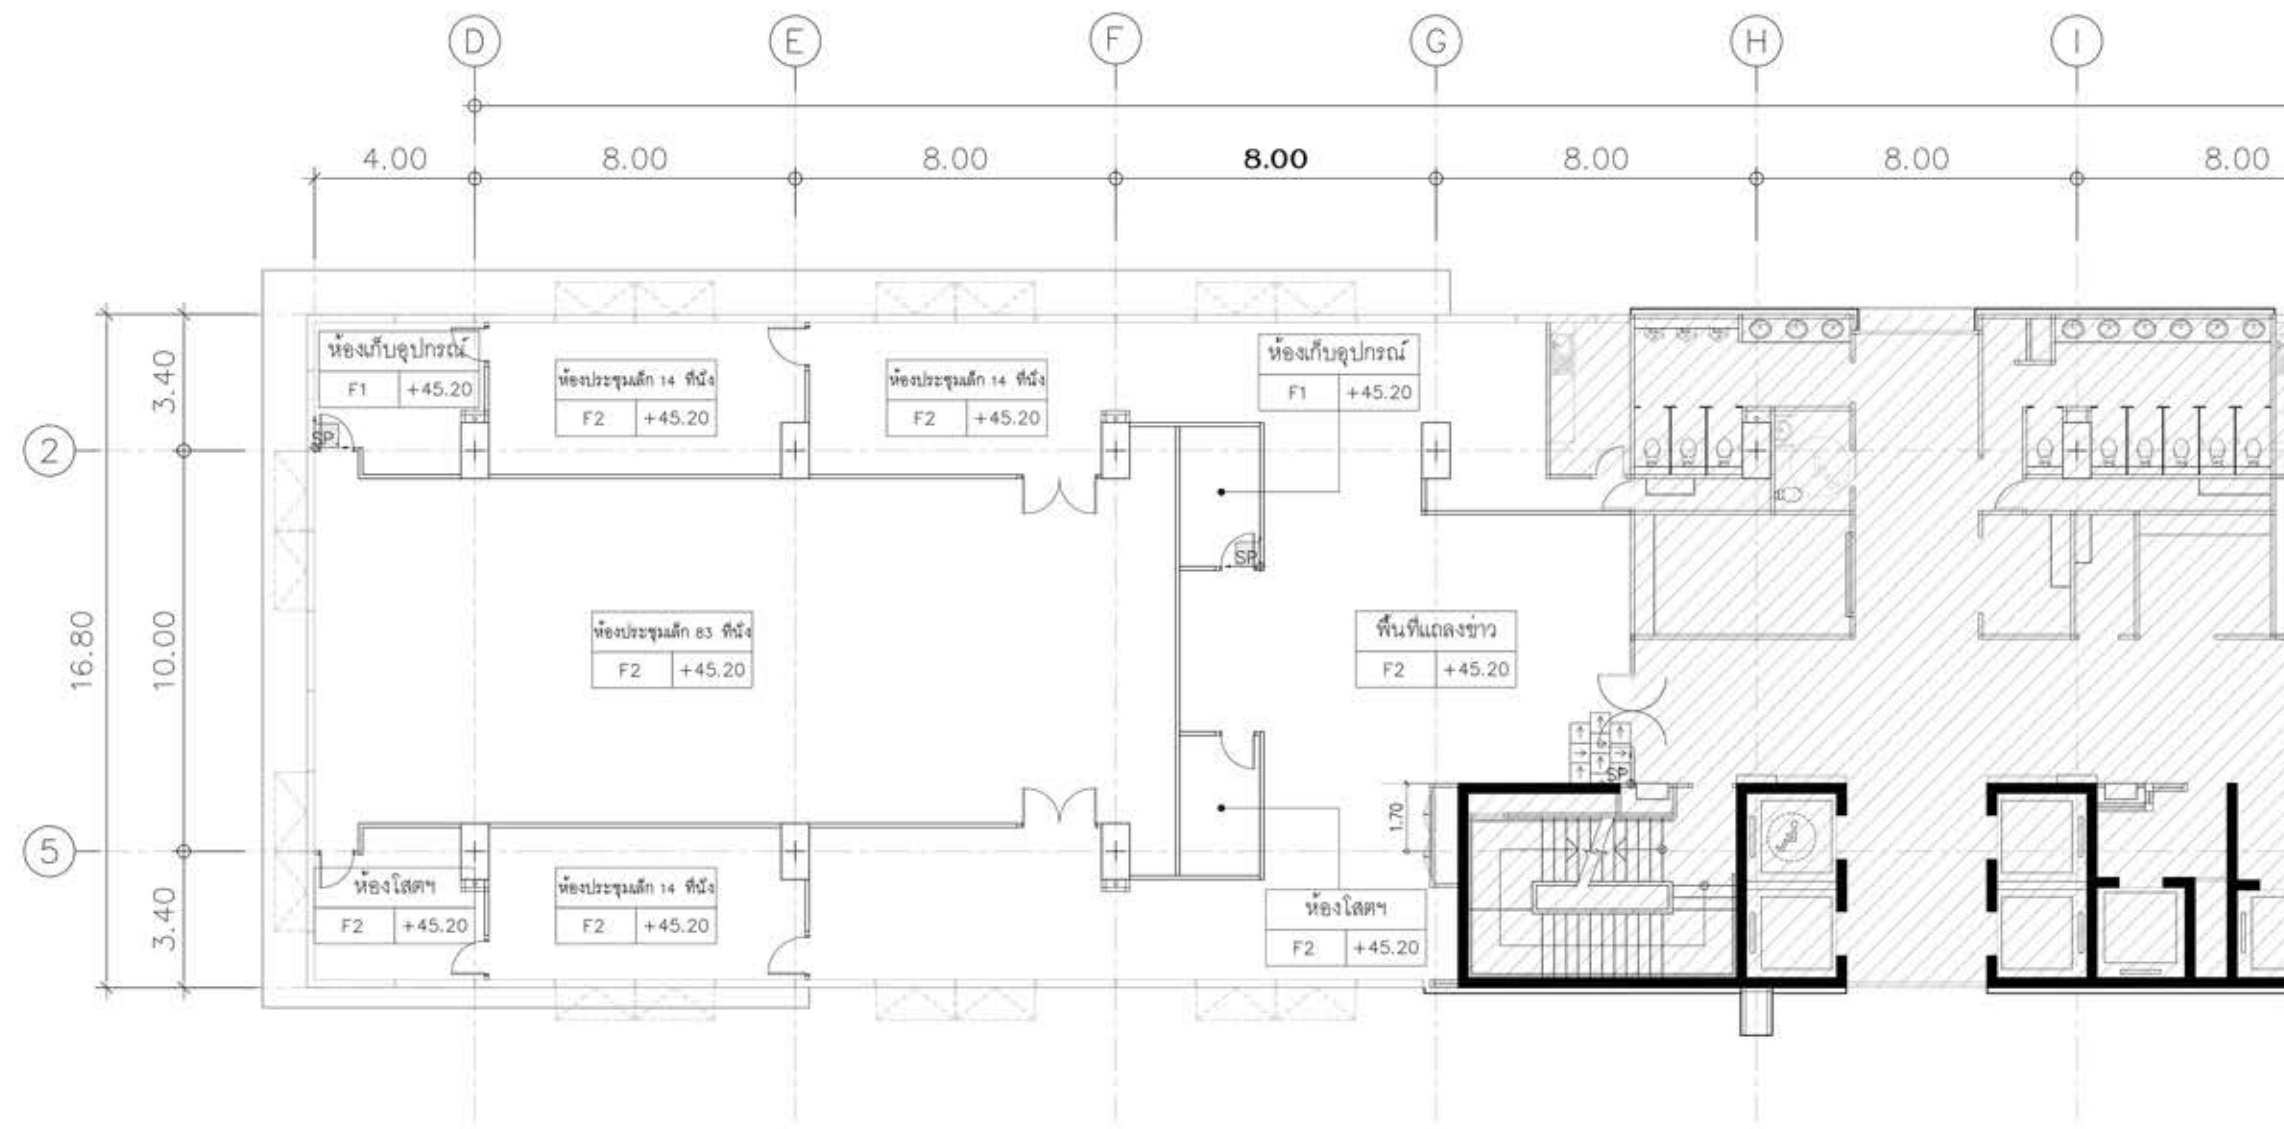

แปลนพื้นที่ 12

ZONE B

SCALE

A1-1:100 / A3-1:200

หมายเหตุ

ติดตั้งผ้าม่านบริเวณกระจก Curtain Wall ทั้งหมด เป็นพื้นที่ 581 ตร.ม.

หมายเหตุ

- F1 พื้นเพนทรายปรับระดับ ผิวขัดเรียบ ปูพื้นกระเบื้อง ยาง ขนาด 60 x 60 ซม. ชนิดป้องกันไฟฟ้าสถิตย์
- F2 พื้นเพนทรายปรับระดับเรียบ ผิวขัดเรียบปูพรมแผ่น CARPET TILE
- SP. ตำแหน่งเริ่มปูกระเบื้อง โดยอ้างอิงแนวกระเบื้องงานก่อสร้างระยะที่ 2
- ตำแหน่งเริ่มปูพรมแผ่น CARPET TILE
- ทาสี ACRYLIC 100% ซ่อมแซมและเก็บผนังในส่วนที่ดำเนินการแล้วและได้รับผลกระทบจากการติดตั้ง
- พื้นที่ไม่มีเนื้องานในงานก่อสร้างระยะที่ 3



โครงการตามนโยบาย :

อาคารที่ทำการกระทรวง
การพัฒนาสังคมและความมั่นคงของมนุษย์

เจ้าของโครงการ :

กระทรวงการพัฒนาสังคมและความมั่นคงของมนุษย์



สถาบันเทคโนโลยีพระจอมเกล้า
เจ้าคุณทหารลาดกระบัง

บริษัทและหน่วยงาน :




Plan Renovation Co., Ltd.
บริษัท แพลน รีโนเวชัน จำกัด
43 ถนนพหลโยธิน แขวง ดินแดง เขต ดินแดง
กรุงเทพฯ 10170
โทร 02-884-1995

ผู้รับจ้าง :



ผู้เข้าร่วมค้า บริษัท ศิโรตคาสติคอน จำกัด
และบริษัท เอ็ม โอ โซลูชั่น จำกัด

KEY PLAN :

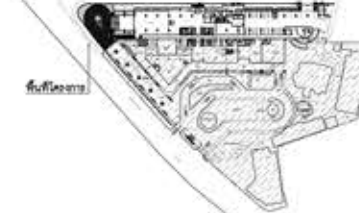

หน่วยงาน :

สถาปัตยกรรม

มาตราส่วน :

A1 - 1:100 / A3 - 1:200

แบบแปลน :

แปลนพื้นที่ 12
Zone : B

ผู้เขียนแบบ :

Y. SUPATTRA

ผู้ตรวจสอบความถูกต้องแบบ :

P. SUPOJ


รายการตรวจสอบบัญชี

ครั้งที่ 1 / ค / ป

Z. 09 พฤศจิกายน 2563

จำนวนแบบร่าง : 1

แบบร่างที่ : AR-121/164

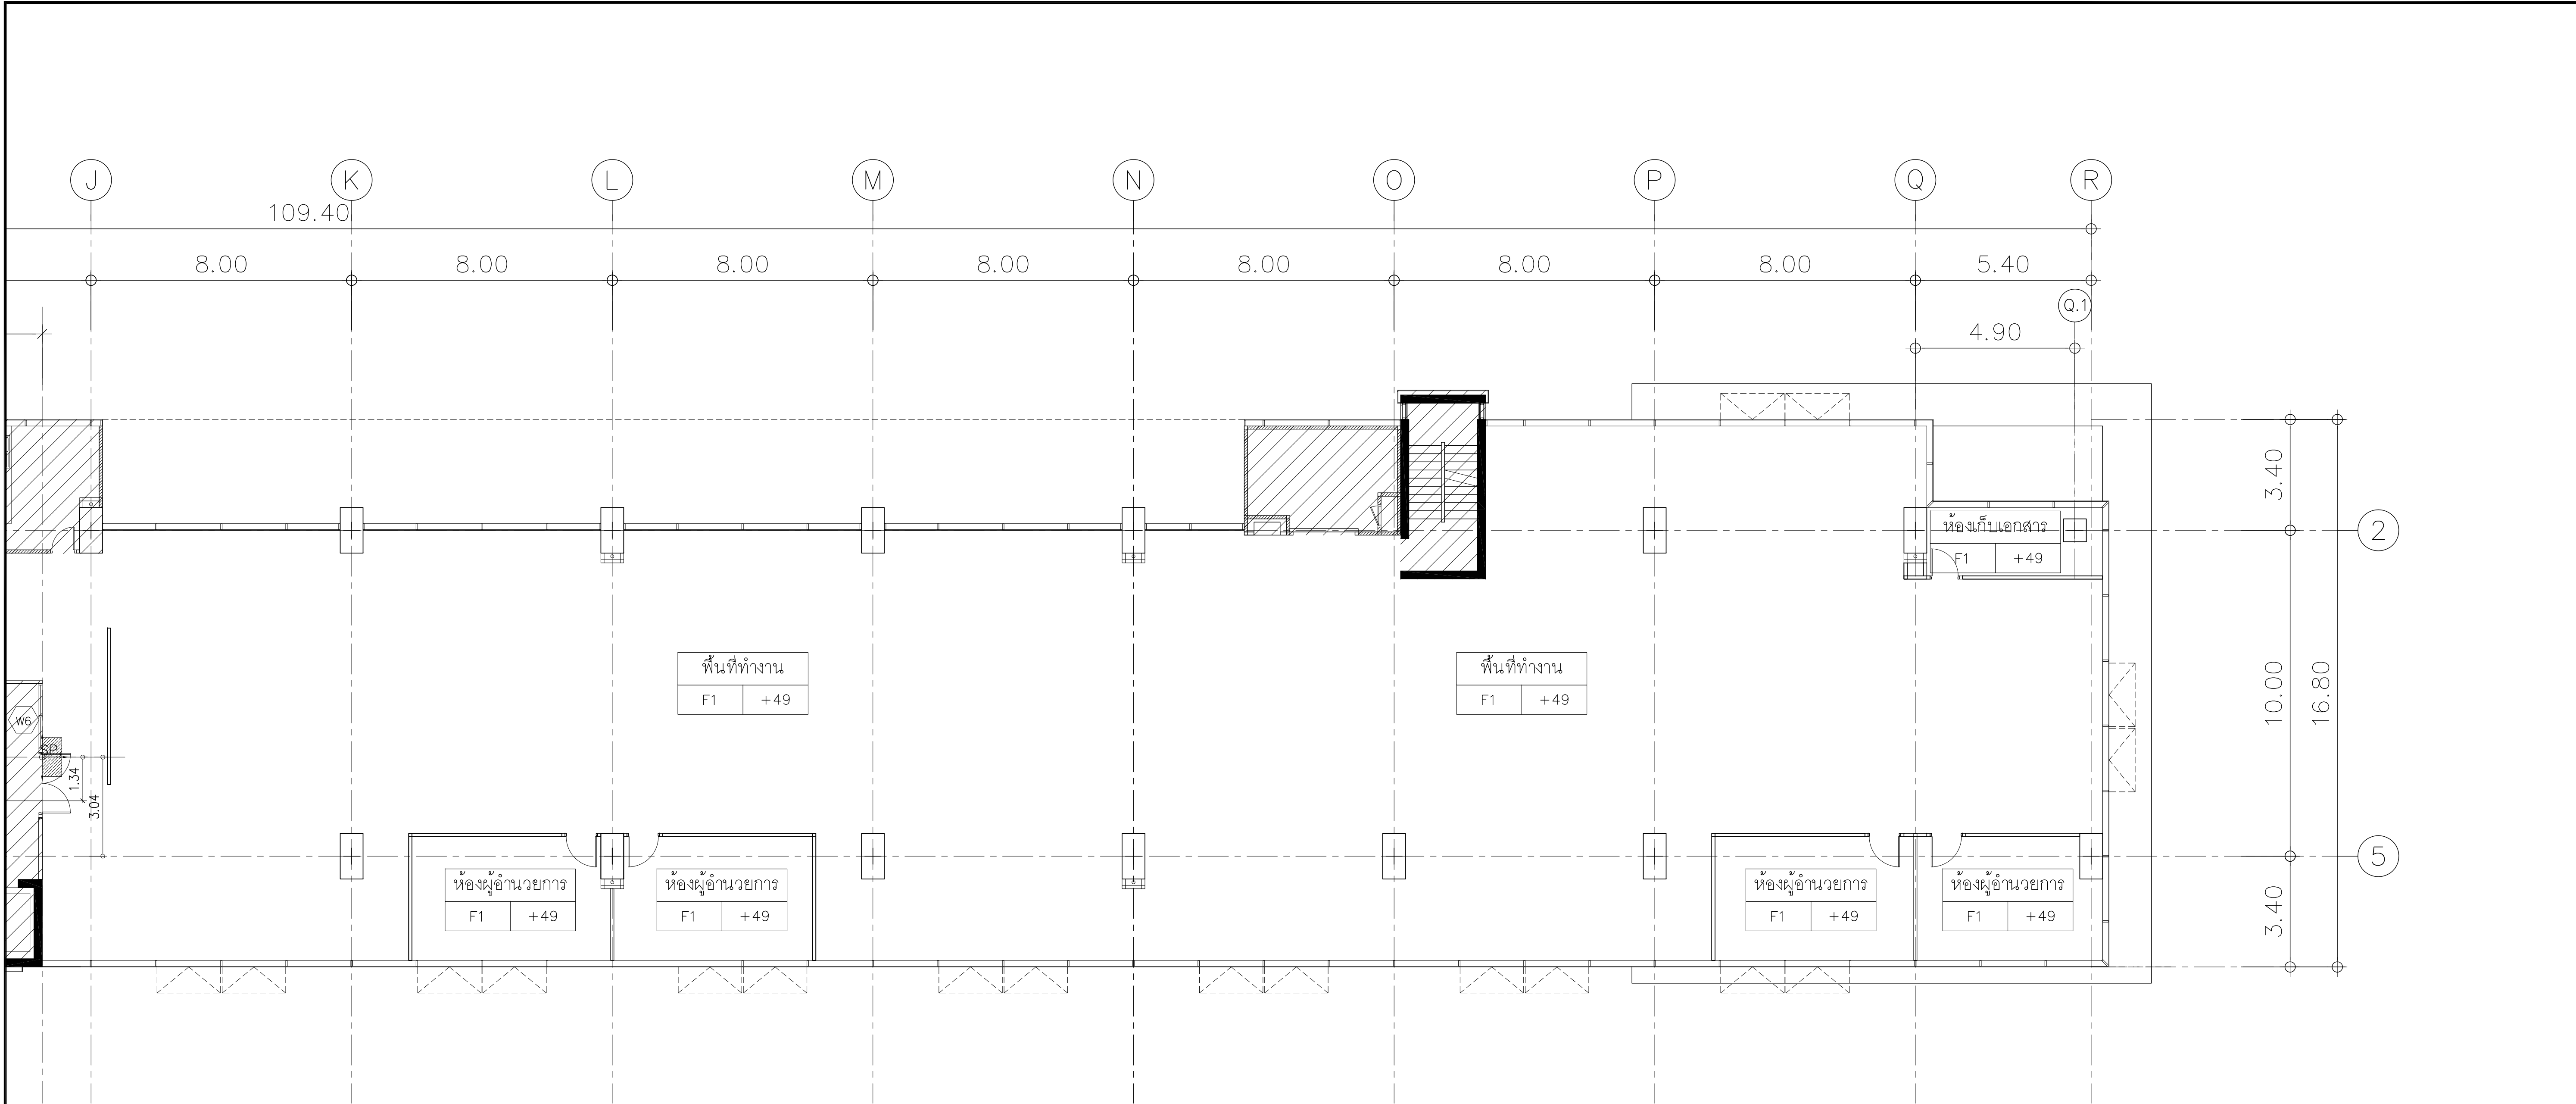


แปลนพื้นที่ 13 ZONE A
SCALE A1-1:100 / A3-1:200

หมายเหตุ

F1 พื้นเทปูนทรายปรับระดับ ผิวขัดเรียบ ปูพื้นกระเบื้อง ยาง ขนาด 60 x 60 ซม. ชนิดป้องกันไฟฟ้าสถิตย์

SP1 ตำแหน่งเริ่มปูกระเบื้อง โดยอ้างอิงแนวกระเบื้องงานก่อสร้างระยะที่ 2

- ทาสี ACRYLIC 100% ซ่อมแซมและเก็บผนังในส่วนที่ดำเนินการแล้วและได้รับผลกระทบจากการติดตั้ง

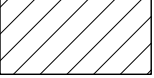 พื้นที่ไม่มีเนื้องานในงานก่อสร้างระยะที่ 3



กระทรวงการพัฒนาสังคม และความมั่นคงของมนุษย์

โครงการตกแต่งภายใน :

อาคารที่ทำการกระทรวง
การพัฒนาสังคมและความมั่นคงของมนุษย์

เจ้าของโครงการ :

กระทรวงการพัฒนาสังคมและความมั่นคงของมนุษย์

ผู้ออกแบบ : งานสถาปัตยกรรมภายใน



สถาบันเทคโนโลยีพระจอมเกล้า
เจ้าคุณทหารลาดกระบัง

ที่ปรึกษาและควบคุมงาน :




Plan Renovation Co., Ltd.
บริษัท แปลน รีโนเวชั่น จำกัด
43 ถนนพหลโยธิน แขวง จันทน์ เขต คลองเตย
กรุงเทพฯ 10170
โทร.02-884-1995

ผู้รับจ้าง :



ผู้เข้าร่วมคำ บริษัท ศรีไทยลาดชิดโยม จำกัด
และบริษัท เอ็ม โอ โซลูชั่น จำกัด

KEY PLAN :

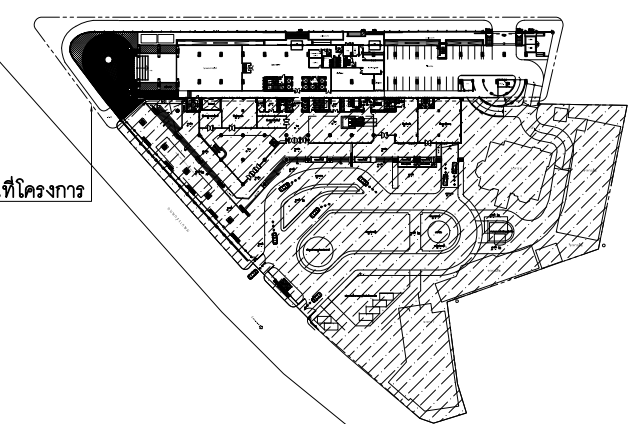

พื้นที่โครงการ

หมวดงาน :

สถาปัตยกรรม

แบบแสดง :

แปลนพื้นที่ 13
Zone : A

AS-BUILT DRAWING

มาตราส่วน 1:100 / A3 - 1:200

รายการตรวจสอบอนุมัติ

ครั้งที่	ว / ด / ป
Z.	09 พฤศจิกายน 2563


ผู้เขียนแบบ :

Y. SUPATTRA

ผู้ตรวจสอบความถูกต้องแบบ :

P. SUPOJ

อ้างอิงแบบเลขที่ :	แบบเลขที่ :
FLOOR-198/212	AR-122/164

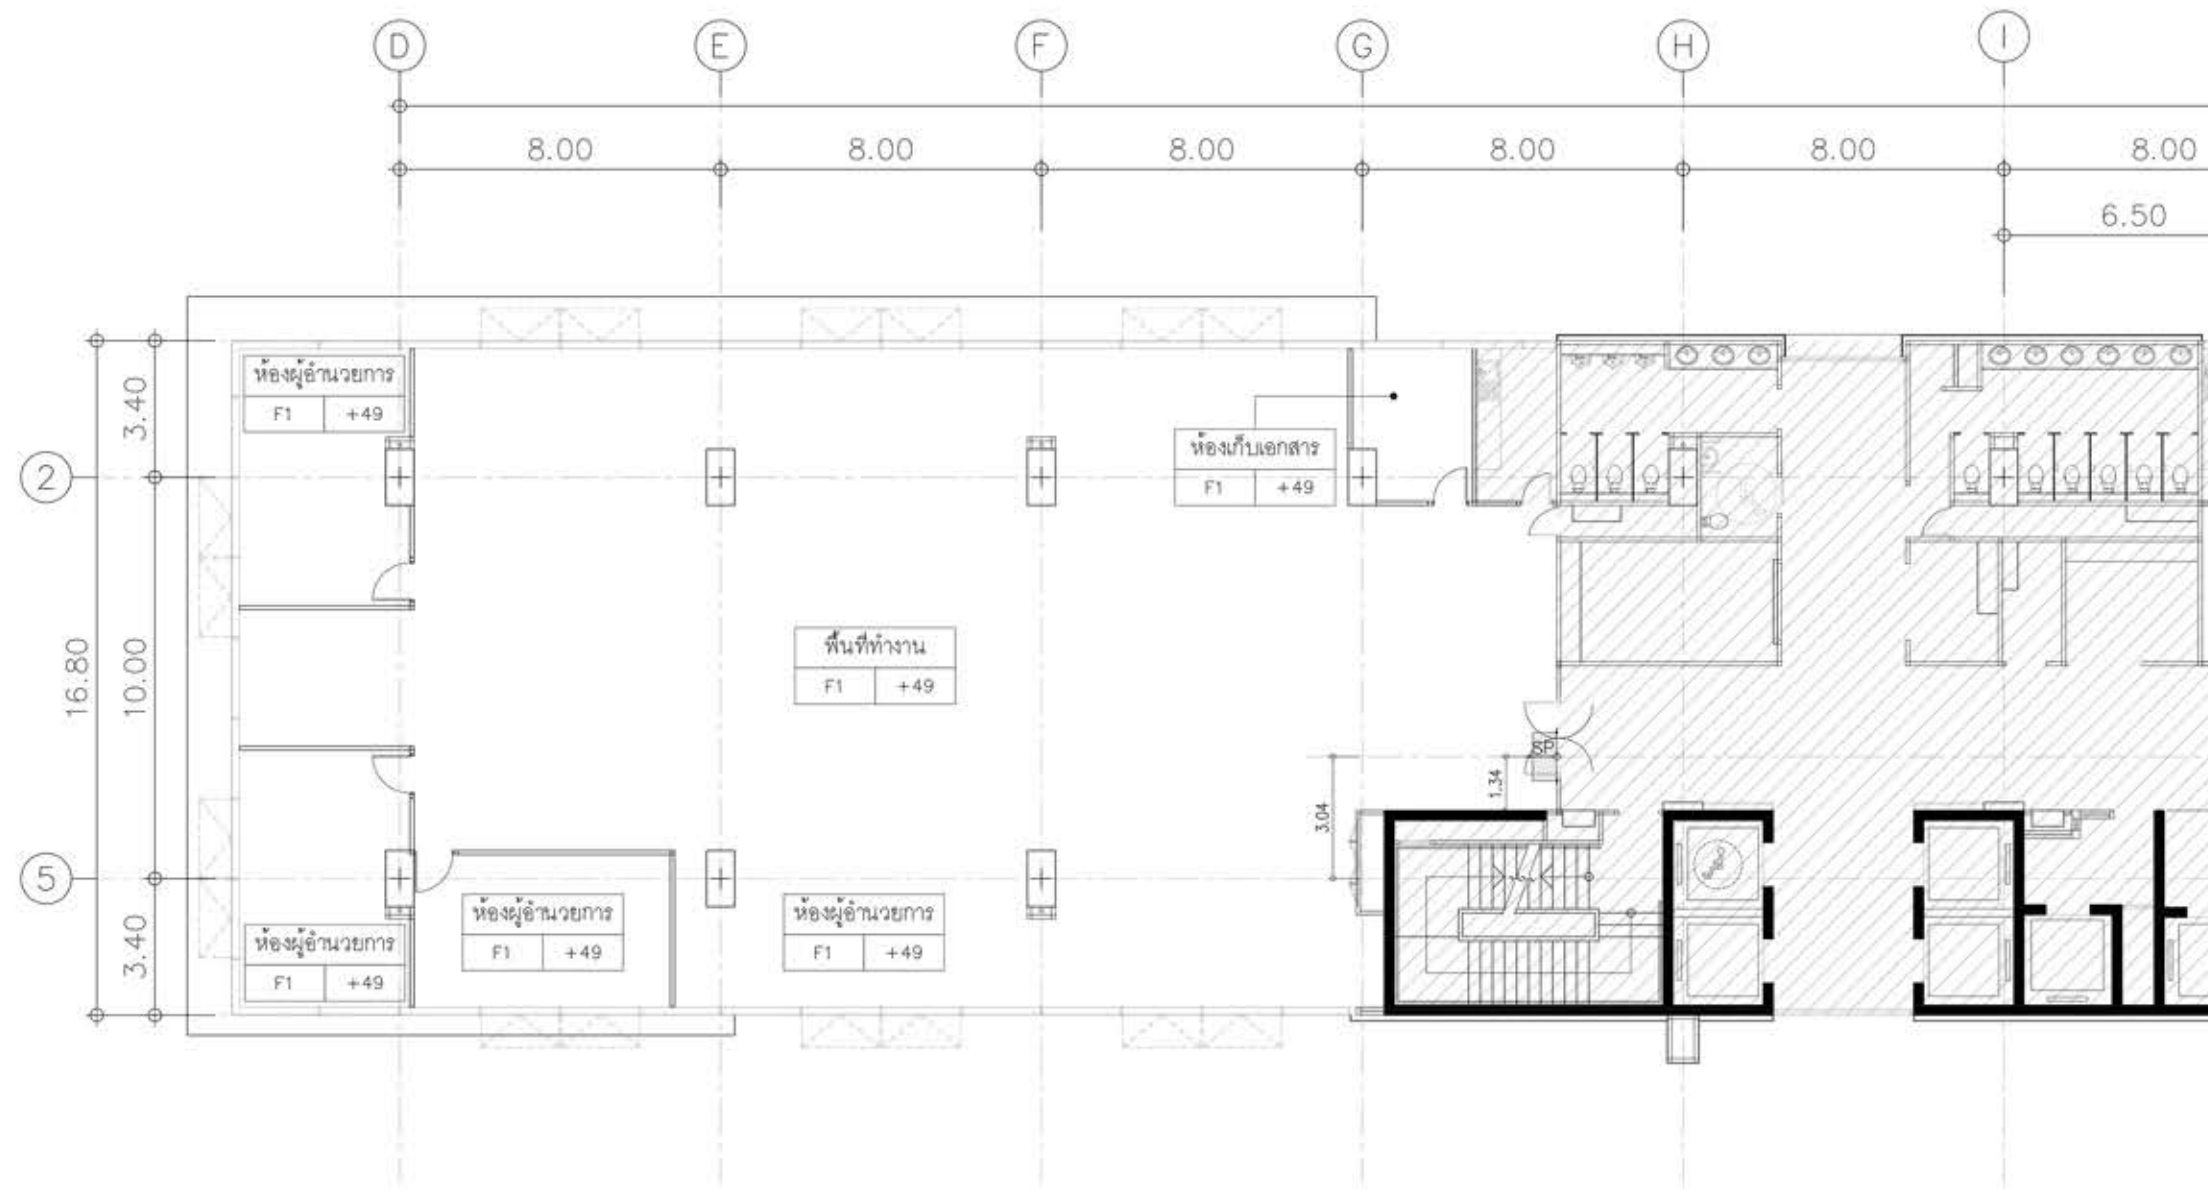

แปลนพื้นที่ 13 ZONE B
SCALE A1-1:100 / A3-1:200

หมายเหตุ
ติดตั้งผ้าม่านบริเวณกระจก Curtain Wall ทั้งหมด เป็นพื้นที่ 581 ตร.ม.

หมายเหตุ
[F1] พื้นเทพื้นทรายปริมระดับ ผิวขัดเรียบ ปูพื้นกระเบื้อง ยาง ขนาด 60 x 60 ซม. ชนิดป้องกันไฟฟ้าสถิตย์
[SP] ด้านหนึ่งเริ่มปูกระเบื้อง โดยอ้างอิงแนวกระเบื้องงานก่อสร้างระยะที่ 2
- ทาสี ACRYLIC 100% ซ่อมแซมและเก็บผนังในส่วนที่ดำเนินการแล้วและได้รับผลกระทบจากการติดตั้ง
พื้นที่ไม่มีงานในงานก่อสร้างระยะที่ 3



โครงการสนับสนุนภายใน
อาคารที่ทำการกระทรวง
การพัฒนาสังคมและความมั่นคงของมนุษย์

เจ้าของโครงการ :
กระทรวงการพัฒนาสังคมและความมั่นคงของมนุษย์




ผู้ออกแบบ : งานสถาปัตยกรรมภายใน
สถาบันเทคโนโลยีพระจอมเกล้า
เจ้าคุณทหารลาดกระบัง

บริษัทและควบคุมงาน :
Plan Renovation Co., Ltd.
บริษัท แพลน รีโนเวชัน จำกัด
กรุงเทพฯ 10170
โทร. 02-884-1995

ผู้รับจ้าง :


ผู้เข้าร่วมคำ บริษัท ศิโยคอาคิโดโม จำกัด
และบริษัท เอ็ม โอ โซลูชัน จำกัด

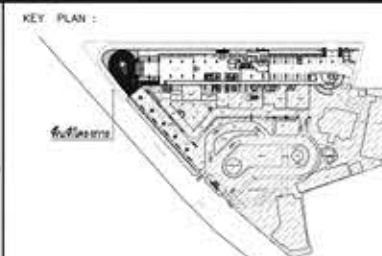

หมวดงาน : สถาปัตยกรรม
แบบสถาปัตย์ : แปลนพื้นที่ 13
Zone : B
AS-BUILT DRAWING

ขนาด : 1:100 / A3 - 1:200
ผู้เขียนแบบ : Y. SUPATTRA
ผู้ตรวจสอบความถูกต้องแบบ : P. SUPOJ

รายการส่งตรวจอนุมัติ
ครั้งที่ : 09 พฤศจิกายน 2563
Z.
อ้างอิงแบบเลขที่ : FLOOR-199/212
แบบเลขที่ : AR-123/164

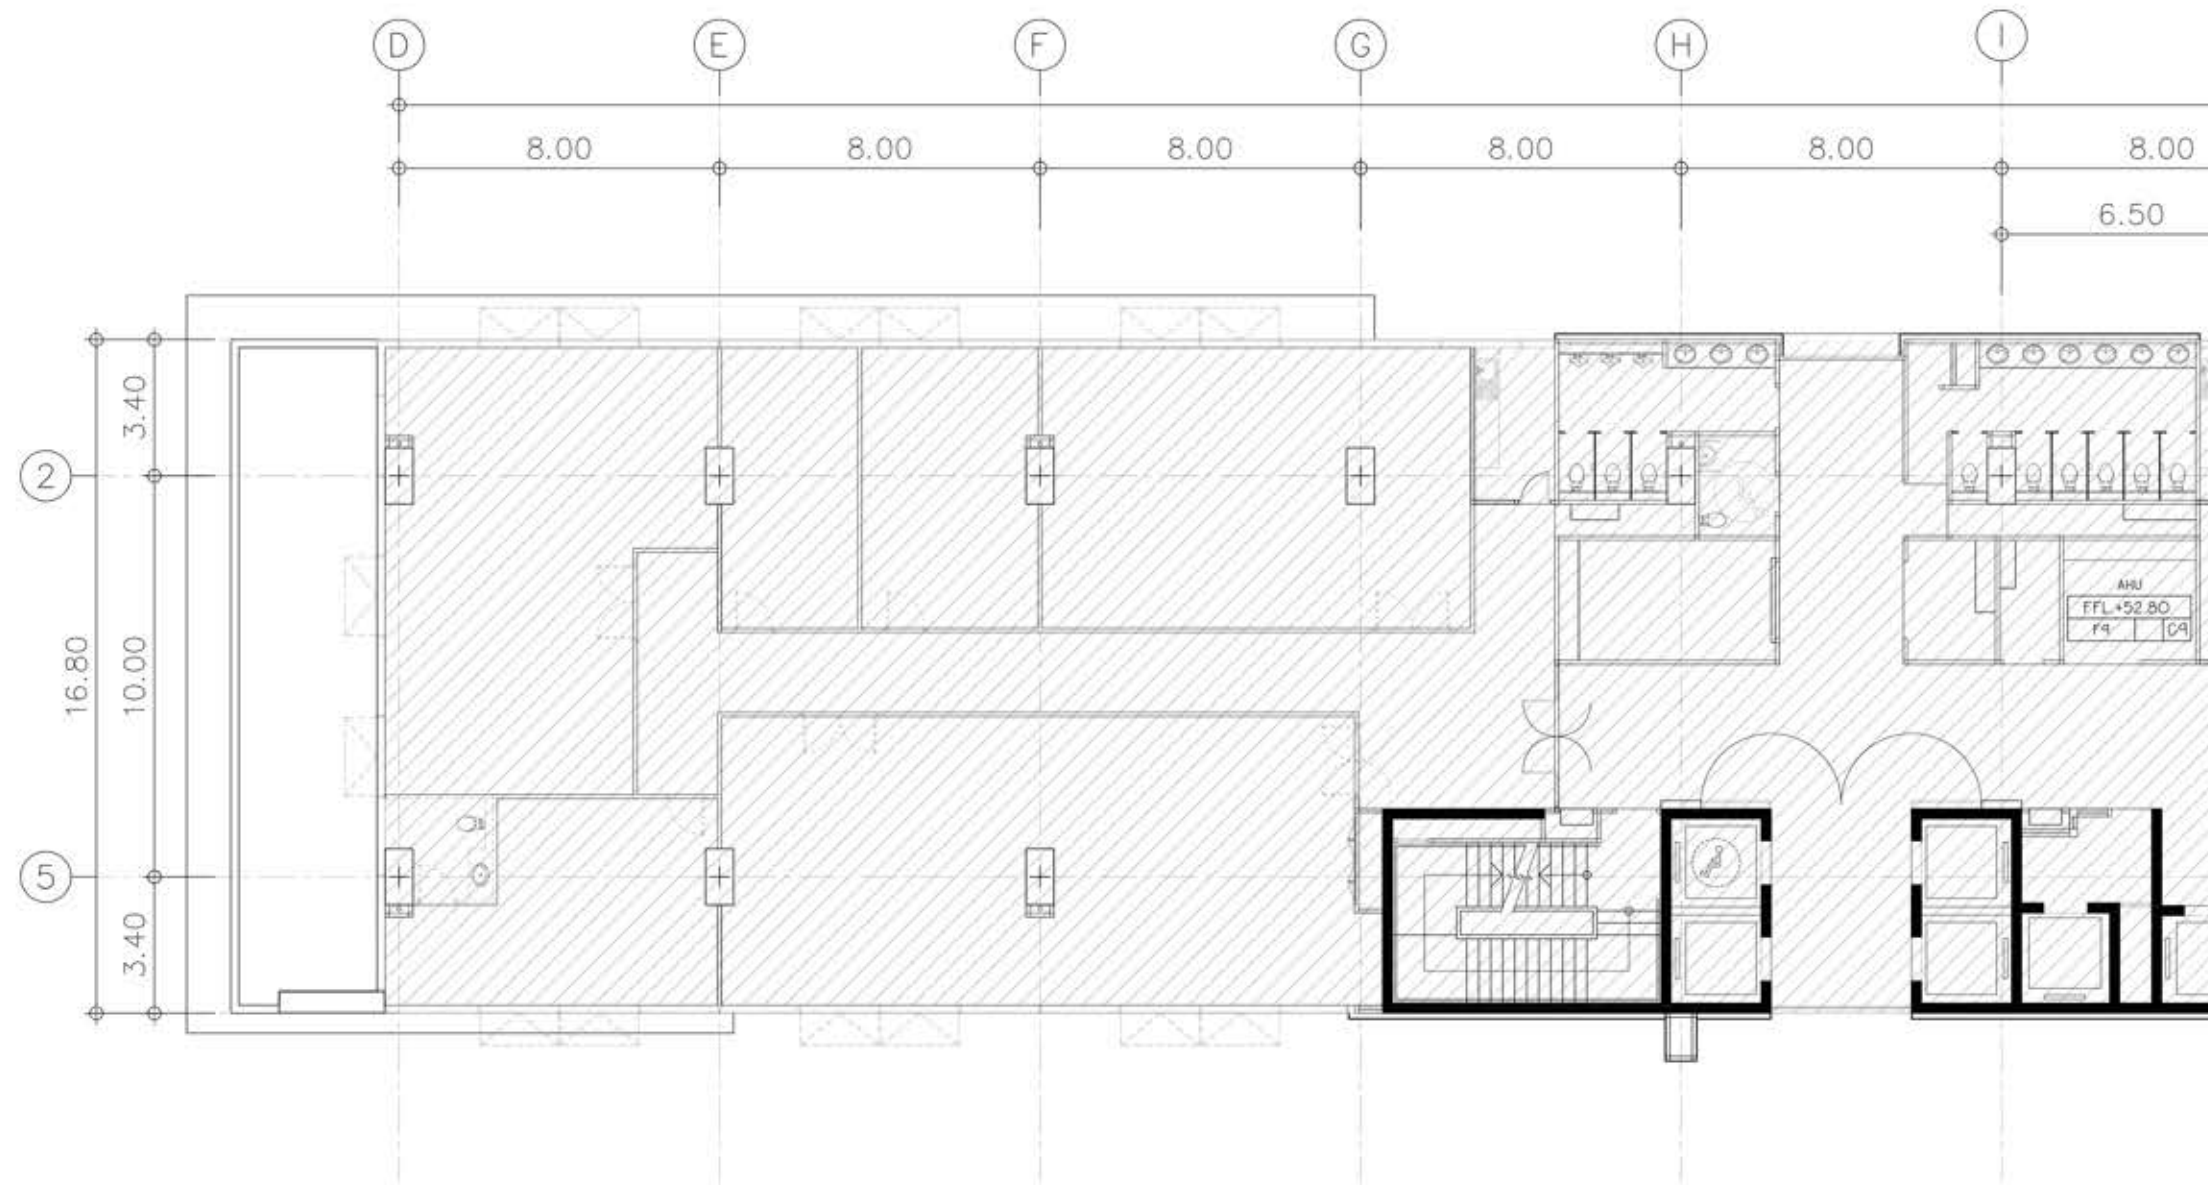

แปลนพื้นที่ 14 ZONE B
SCALE A1-1:100 / A3-1:200

หมายเหตุ
ติดตั้งผ้าม่านบริเวณกระจก Curtain Wall ทั้งหมด เป็นพื้นที่ 546 ตร.ม.

- หมายเหตุ**
- ทาสี ACRYLIC 100% ซ่อมแซมและเก็บผนังในส่วนที่ดำเนินการแล้วและได้รับผลกระทบจากการติดตั้ง
-  พื้นที่ไม่มีงานในงานก่อสร้างระยะที่ 3




โครงการสนับสนุนภายใน :
อาคารที่ทำการกระทรวง
การพัฒนาสังคมและความมั่นคงของมนุษย์

เจ้าของโครงการ :
กระทรวงการพัฒนาสังคมและความมั่นคงของมนุษย์



บริษัทและหน่วยงาน :
Plan Renovation Co., Ltd.
บริษัท แปลน รีโนเวชัน จำกัด
กรุงเทพฯ 10170
โทร 02-884-1995

ผู้รับจ้าง :
 
ผู้ร่วมจัดทำ บริษัท ศิวิไทยแลนด์โฮม จำกัด
และบริษัท เอ็ม โอ โซลูชั่น จำกัด

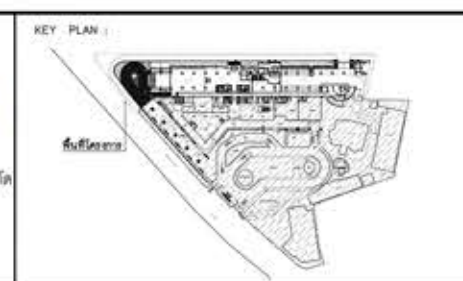

หน่วยงาน :
สถาปัตยกรรม

แบบแปลน :
แปลนพื้นที่ 14
Zone : B


AS-BUILT DRAWING

มาตราส่วน :
A1 - 1:100 / A3 - 1:200

ผู้เขียนแบบ :
Y. SUPATTRA

ผู้ตรวจสอบความถูกต้องแบบ :
P. SUPOJ

รายการตรวจสอบ	
ครั้งที่	จ / ค / ปี
Z.	09 พฤศจิกายน 2563
อ้างอิงแบบที่ :	แบบที่ :
FLOOR-201/212	AR-125/164

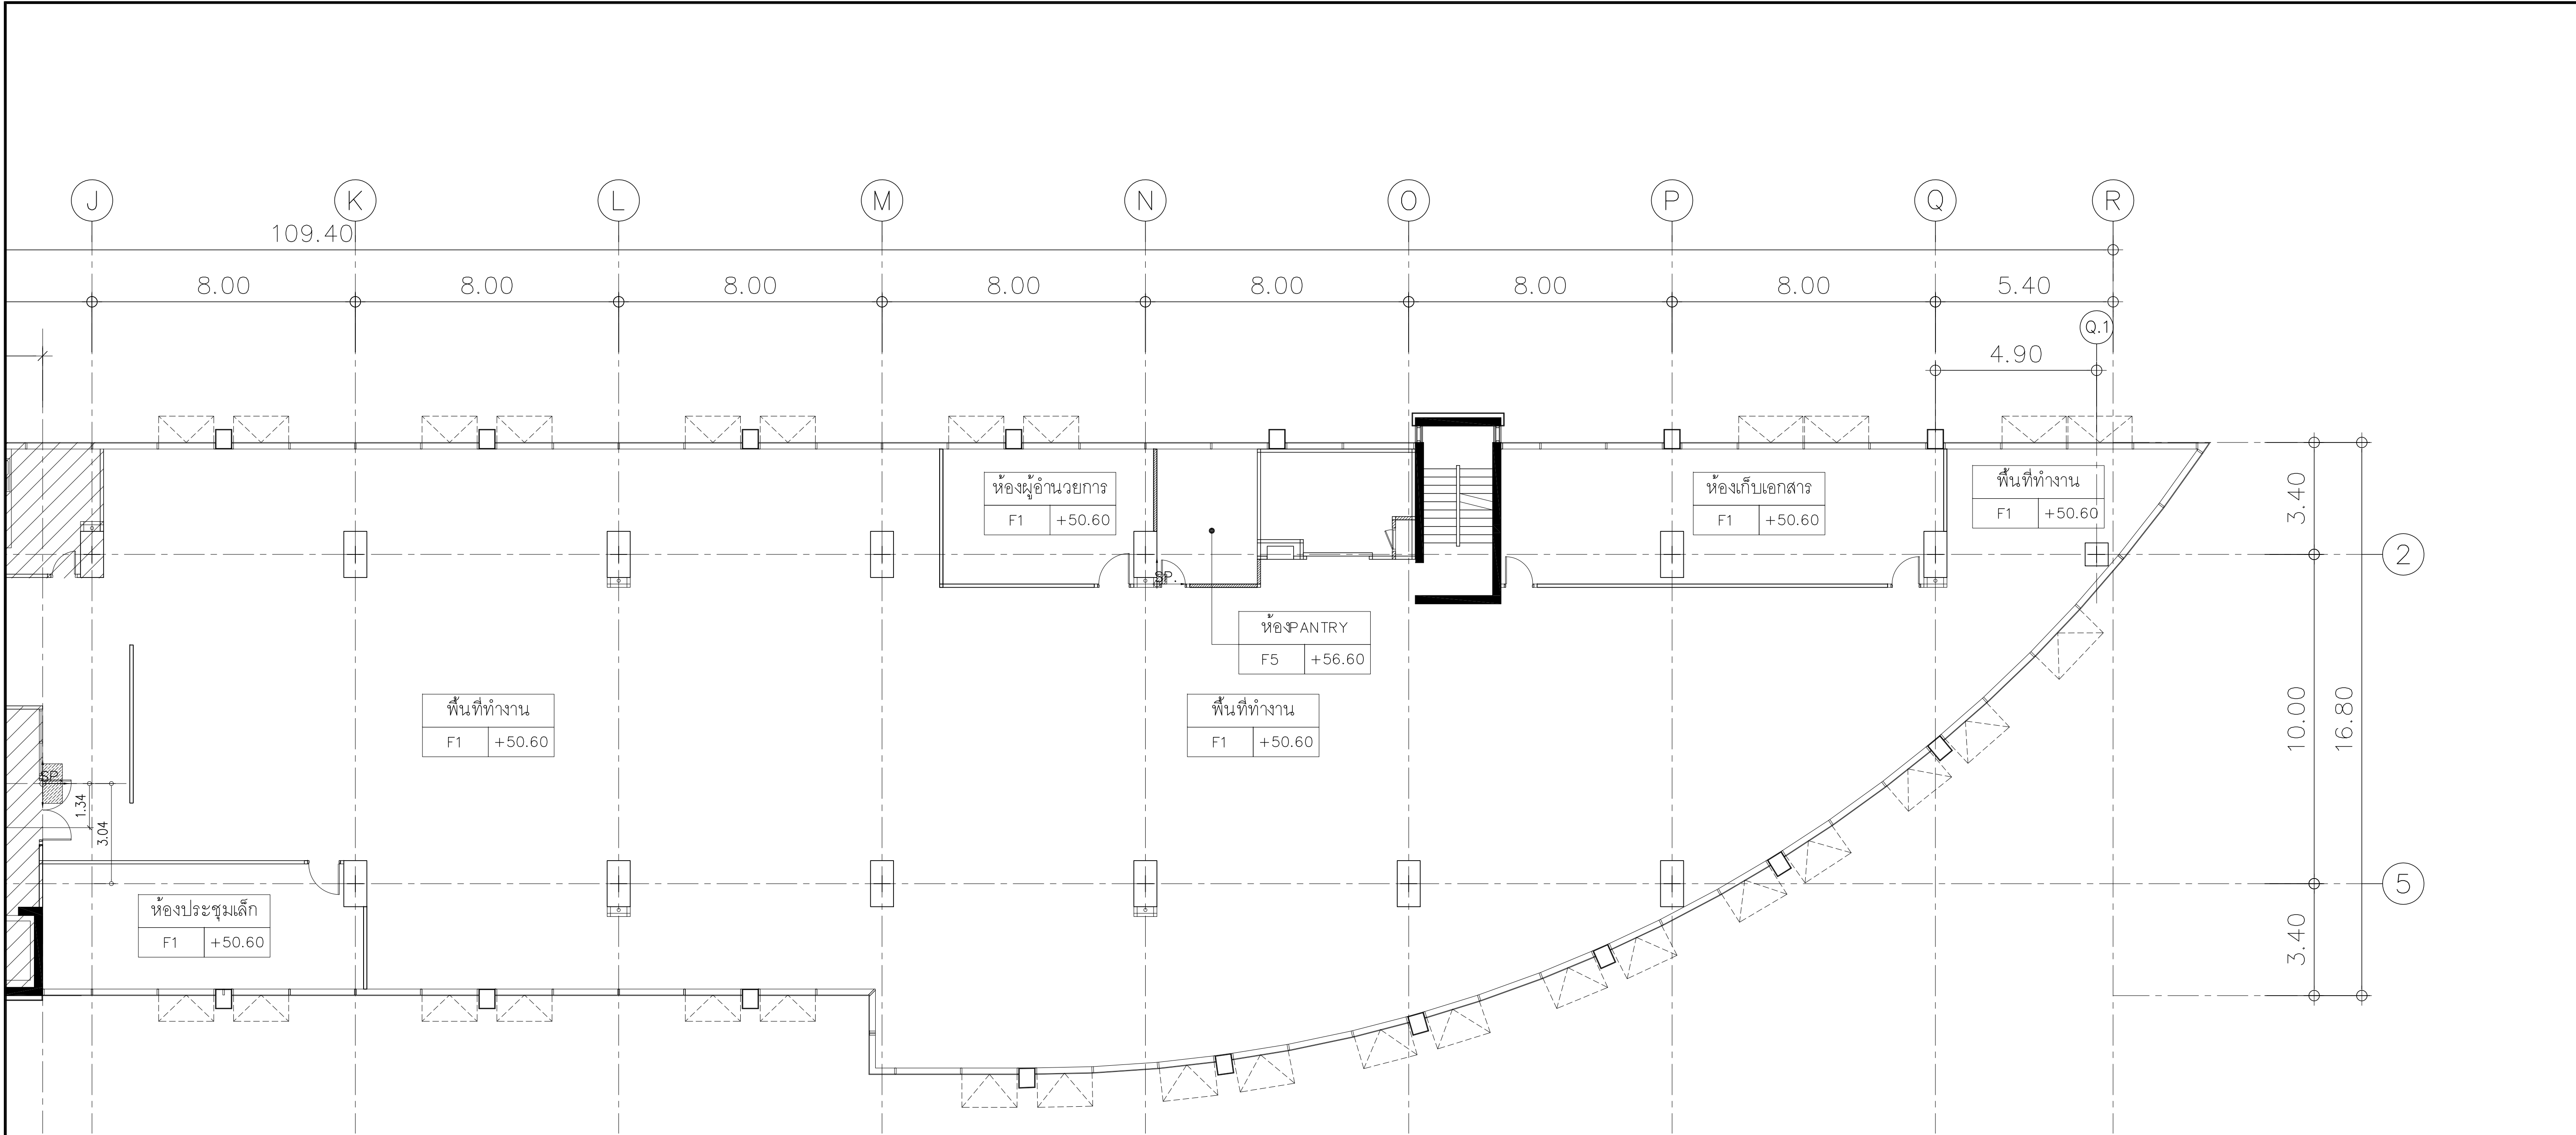

แปลนพื้นที่ 15 ZONE A
SCALE A1-1:100 / A3-1:200

หมายเหตุ

F1 พื้นเทพื้นทรายปรับระดับ ผิวขัดเรียบ ปูพื้นกระเบื้อง ยาง ขนาด 60 x 60 ซม. ชนิดป้องกันไฟฟ้าสถิตย์

F5 พื้นเทพื้นทรายปรับระดับ ปูกระเบื้องเซรามิคผิวกันลื่น ขนาด 12" x 12"

SP. ตำแหน่งเริ่มปูกระเบื้อง โดยอ้างอิงแนวกระเบื้องงานก่อสร้างระยะที่ 2

- ทาสี ACRYLIC 100% ซ่อมแซมและเก็บผนังในส่วนที่ดำเนินการแล้วและได้รับผลกระทบจากการติดตั้ง

พื้นที่ไม่มีนื่องานในงานก่อสร้างระยะที่ 3



กระทรวงการพัฒนาศักยภาพ และความมั่นคงของมนุษย์

โครงการตกแต่งภายใน :

อาคารที่ทำการกระทรวง
การพัฒนาสังคมและความมั่นคงของมนุษย์

เจ้าของโครงการ :


กระทรวงการพัฒนาศักยภาพและความมั่นคงของมนุษย์

ผู้ออกแบบ : งานสถาปัตยกรรมภายใน



สถาบันเทคโนโลยีพระจอมเกล้า
เจ้าคุณทหารลาดกระบัง

ที่ปรึกษาและควบคุมงาน :

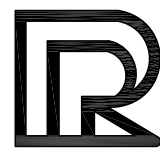


Plan Renovation Co., Ltd.
บริษัท แพลน รีโนเวชั่น จำกัด
กรุงเทพฯ 10170
โทร.02-884-1995

ผู้รับจ้าง :



ผู้เข้าร่วมคำ บริษัท ศรีสยามสติกเคียม จำกัด
และบริษัท เอ็ม โอ โซลูชั่น จำกัด

KEY PLAN :

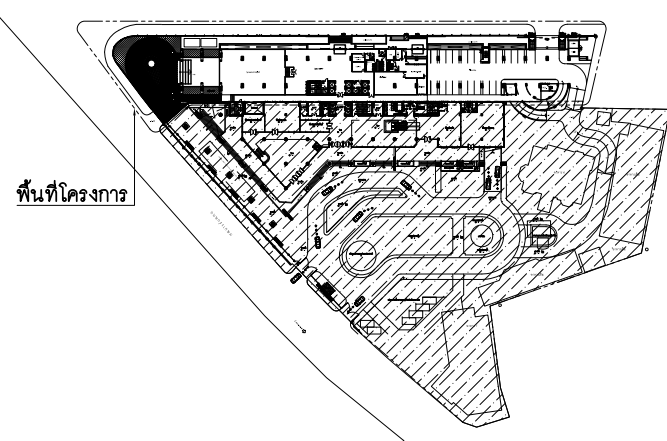

หมวดงาน :

สถาปัตยกรรม

แบบแสดง :

แปลนพื้นที่ 15
Zone : A

AS-BUILT DRAWING

มาตราส่วน :

A1 - 1:100 / A3 - 1:200

ผู้เขียนแบบ :

Y. SUPATTRA

ผู้ตรวจสอบความถูกต้องแบบ :

P. SUPOJ

รายการส่งตรวจอนุมัติ

ครั้งที่ ว / ด / ป


Z. 09 พฤศจิกายน 2563

อ้างอิงแบบเลขที่ :

FLOOR-202/212

แบบเลขที่ :

AR-126/164

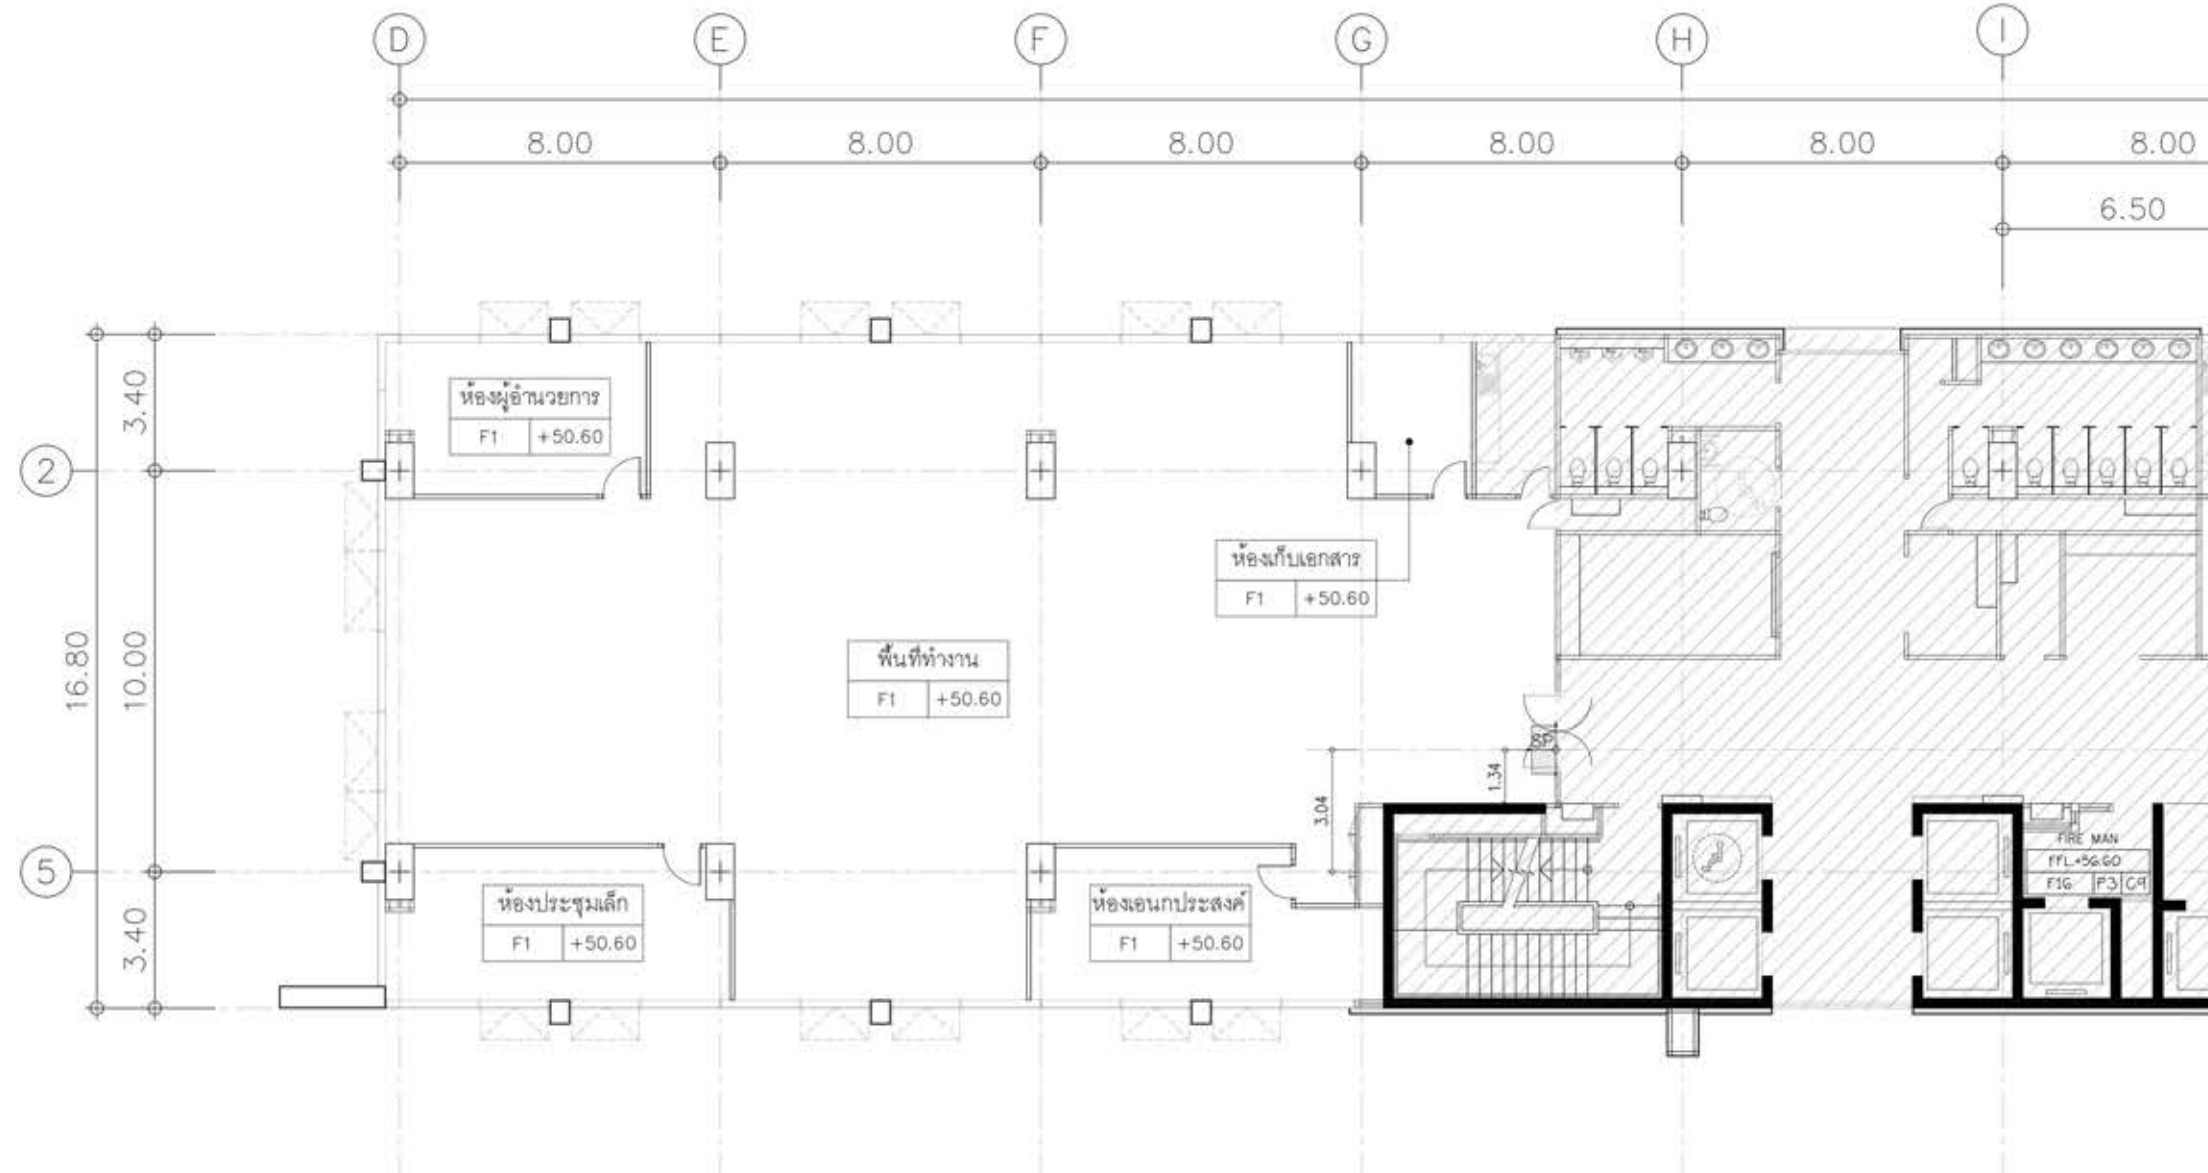

แปลนพื้นที่ 15 ZONE B
SCALE A1-1:100 / A3-1:200

หมายเหตุ
ติดตั้งผ้าม่านบริเวณกระจก Curtain Wall ทั้งหมด เป็นพื้นที่ 554 ตร.ม.

- หมายเหตุ
- [F1] พื้นเทพื้นทรายปรับระดับ ผิวขัดเรียบ ปูพื้นกระเบื้อง ยาง ขนาด 60 x 60 ซม. ชนิดป้องกันไฟฟ้าสถิตย์
 - [SP] ตำแหน่งเริ่มปูกระเบื้อง โดยอ้างอิงแนวกระเบื้องงานก่อสร้างระยะที่ 2
 - ทาสี ACRYLIC 100% ซ่อมแซมและเก็บผนังในส่วนที่ดำเนินการแล้วและได้รับผลกระทบจากการติดตั้ง
 - [Hatched Area] พื้นที่ไม้เนื้องานในงานก่อสร้างระยะที่ 3



โครงการพัฒนาระบบ
การพัฒนาลังคมและความมั่นคงของมนุษย์

กระทรวงการพัฒนาสังคมและความมั่นคงของมนุษย์



สถาบันเทคโนโลยีพระจอมเกล้า
เจ้าคุณทหารลาดกระบัง

บริษัทและหน่วยงาน :




Plan Renovation Co., Ltd.
บริษัท แปลน รีโนเวชัน จำกัด
กรุงเทพมหานคร 10170
โทร: 02-884-1995

ผู้รับจ้าง :




KEY PLAN :

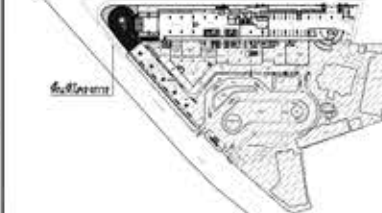

หมวดงาน :

สถาปัตยกรรม

แบบแปลน :

แปลนพื้นที่ 15
Zone : B

AS-BUILT DRAWING

มาตราส่วน :

A1 - 1:100 / A3 - 1:200

ผู้เขียนแบบ :

Y. SUPATTRA

ผู้ตรวจสอบความถูกต้องแบบ :

P. SUPOJ


รายการตรวจสอบบัญชี

ครั้งที่ 1 / ค / ป

Z. 09 พฤศจิกายน 2563


จำนวนแบบร่าง : 1


แบบร่างที่ : AR-127/164

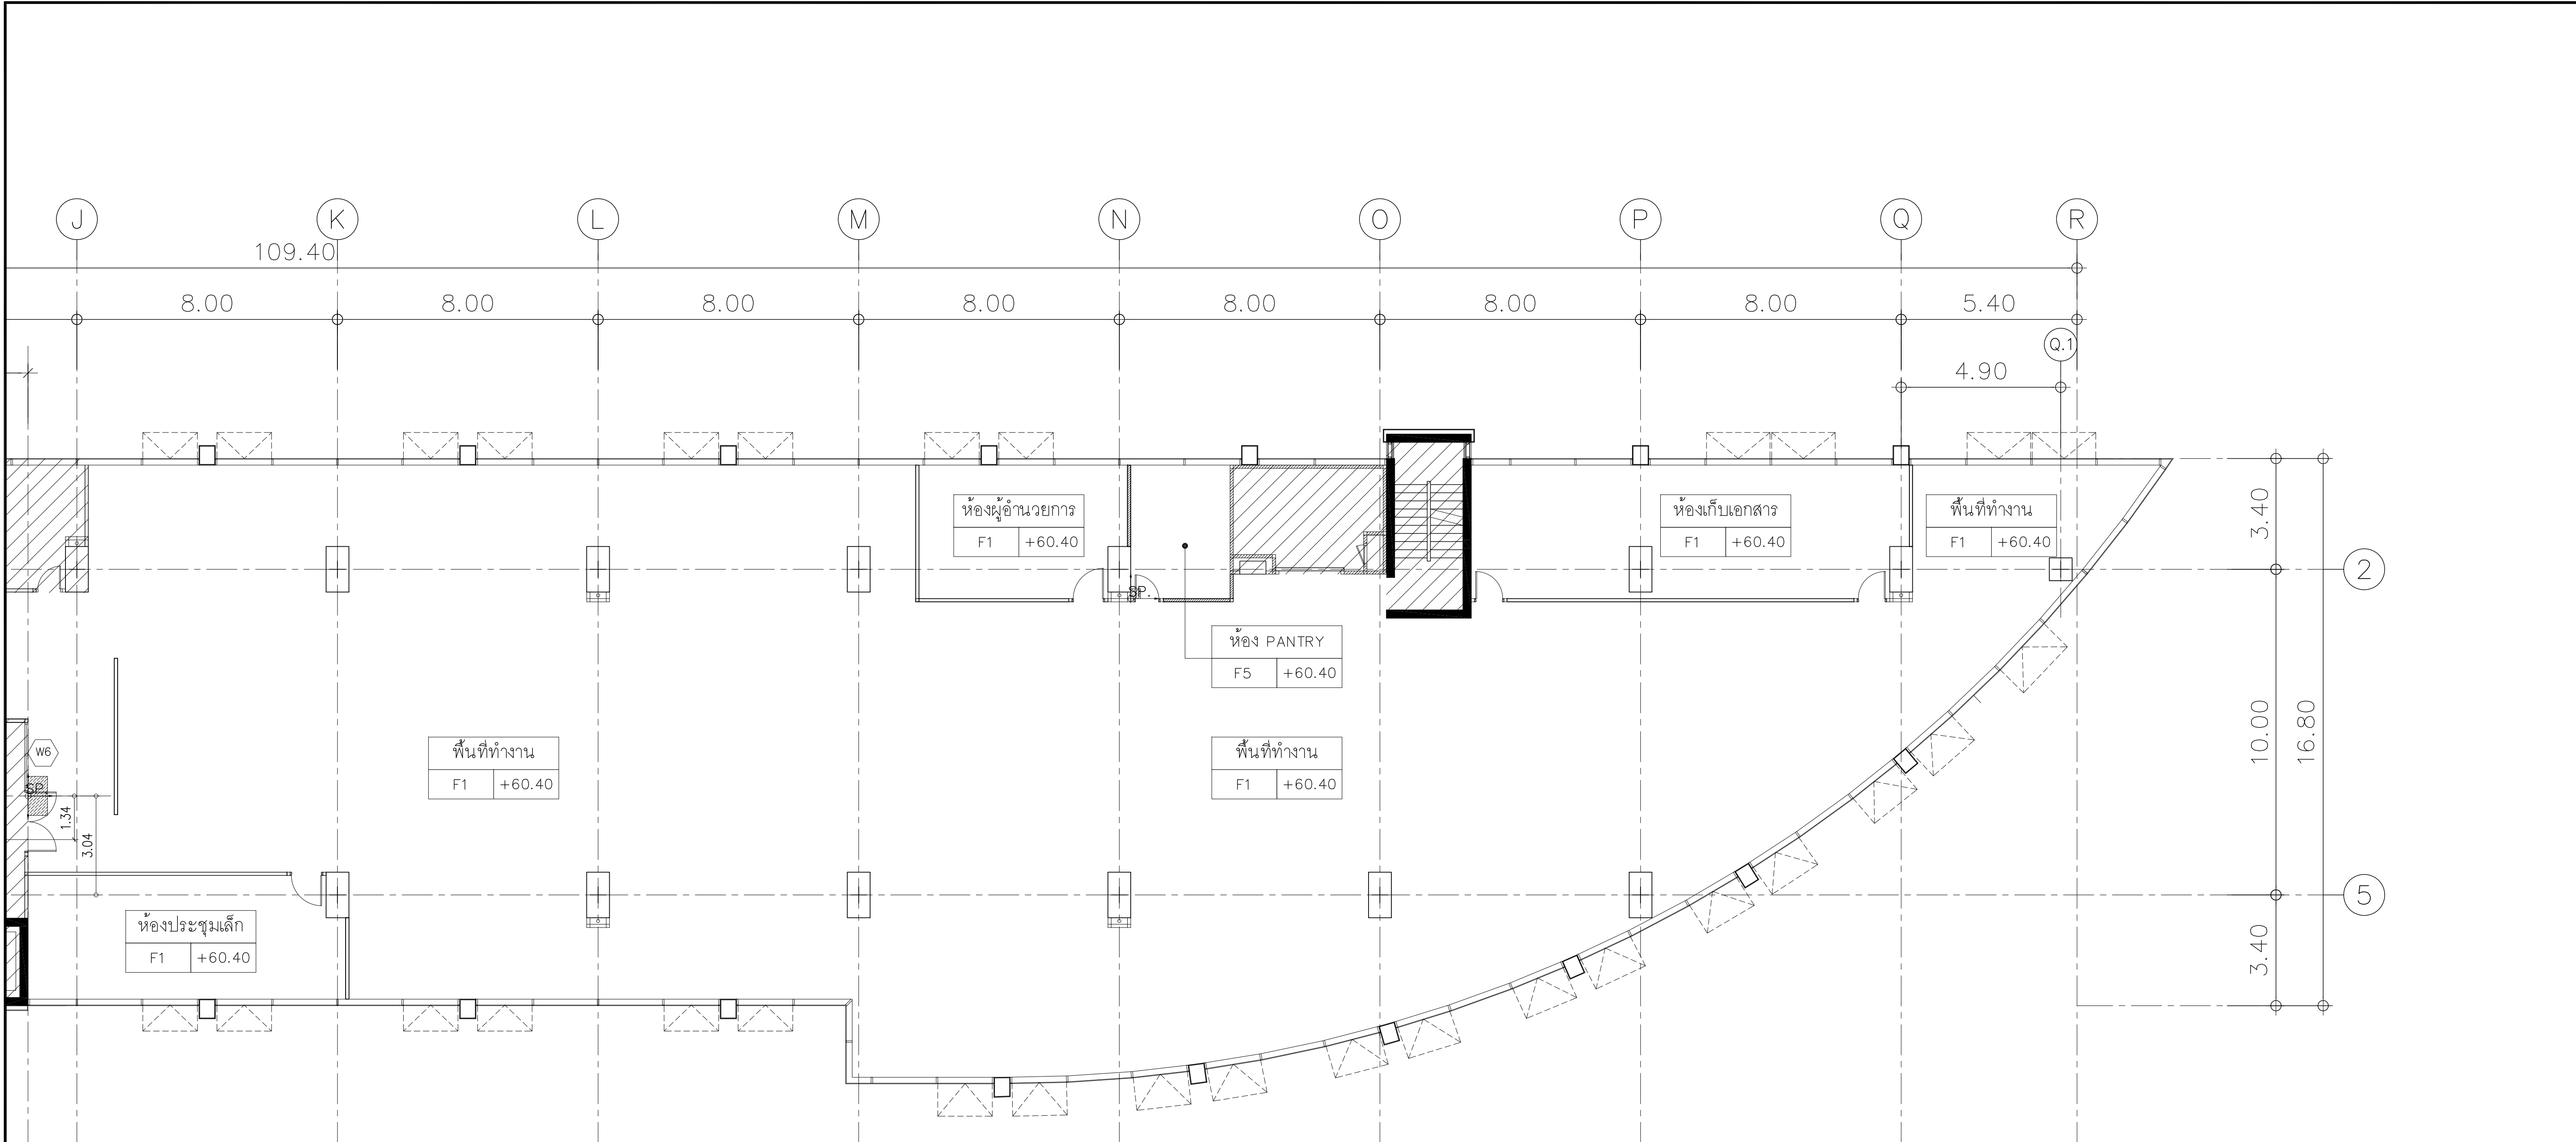

แปลนพื้นที่ 16 ZONE A
SCALE A1-1:100 / A3-1:200

- หมายเหตุ
- F1 พื้นเทพื้นทรายปรับระดับ ผิวขัดเรียบ ปูพื้นกระเบื้อง ยาง ขนาด 60 x 60 ซม. ชนิดป้องกันไฟฟ้าสถิตย์
 - F5 พื้นเทพื้นทรายปรับระดับ ปูกระเบื้องเซรามิคผิวกันลื่น ขนาด 12" x 12"
 - SP. ตำแหน่งเริ่มปูกระเบื้อง โดยอ้างอิงแนวกระเบื้องงานก่อสร้างระยะที่ 2
 - ทาสี ACRYLIC 100% ซ่อมแซมและเก็บผนังในส่วนที่ดำเนินการแล้วและได้รับผลกระทบจากการติดตั้ง
 - พื้นที่ไม่มีเนื้องานในงานก่อสร้างระยะที่ 3

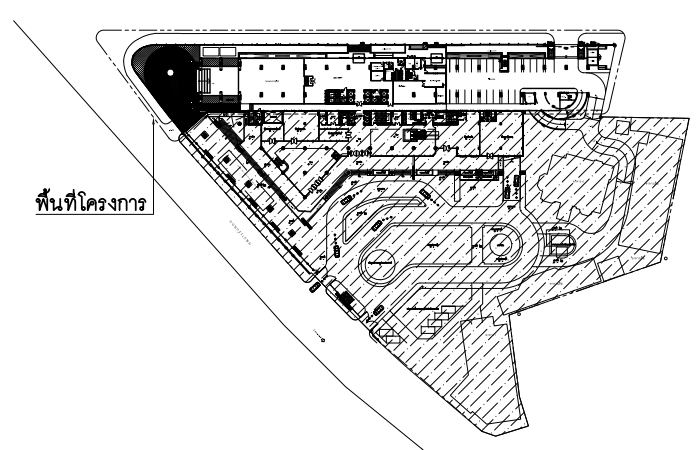 กระทรวงการพัฒนาดังคม และความมั่นคงของมนุษย์	โครงการตกแต่งภายใน :	ผู้ออกแบบ : งานสถาปัตยกรรมภายใน	ที่ปรึกษาและควบคุมงาน :	ผู้รับจ้าง :	KEY PLAN :	หมวดงาน :	มาตราส่วน :	รายการส่งตรวจอนุมัติ	
	อาคารที่ทำการกระทรวง การพัฒนาดังคมและความมั่นคงของมนุษย์		 บริษัท แพลน รีโนเวชั่น จำกัด 43 ถนนราชดำเนิน แขวง อัมพวัน เขต ดุสิต กรุงเทพฯ 10170 โทร.02-884-1995	 ผู้เข้าร่วมคำ บริษัท ศรีไทยลาดชิดโยม จำกัด และบริษัท เอ็ม โอ โซลูชั่น จำกัด		สถาปัตยกรรม	A1 - 1:100 / A3 - 1:200	ครั้งที่	ว / ค / ป
	เจ้าของโครงการ :					แบบแสดง :	ผู้เขียนแบบ :	Z.	09 พฤศจิกายน 2563
	กระทรวงการพัฒนาดังคมและความมั่นคงของมนุษย์	สถาบันเทคโนโลยีพระจอมเกล้า เจ้าคุณทหารลาดกระบัง				AS-BUILT DRAWING	ผู้ตรวจสอบความถูกต้องแบบ :	อ้างอิงแบบเลขที่ :	แบบเลขที่ :
							P. SUPOJ	FLOOR-204/212	AR-128/164

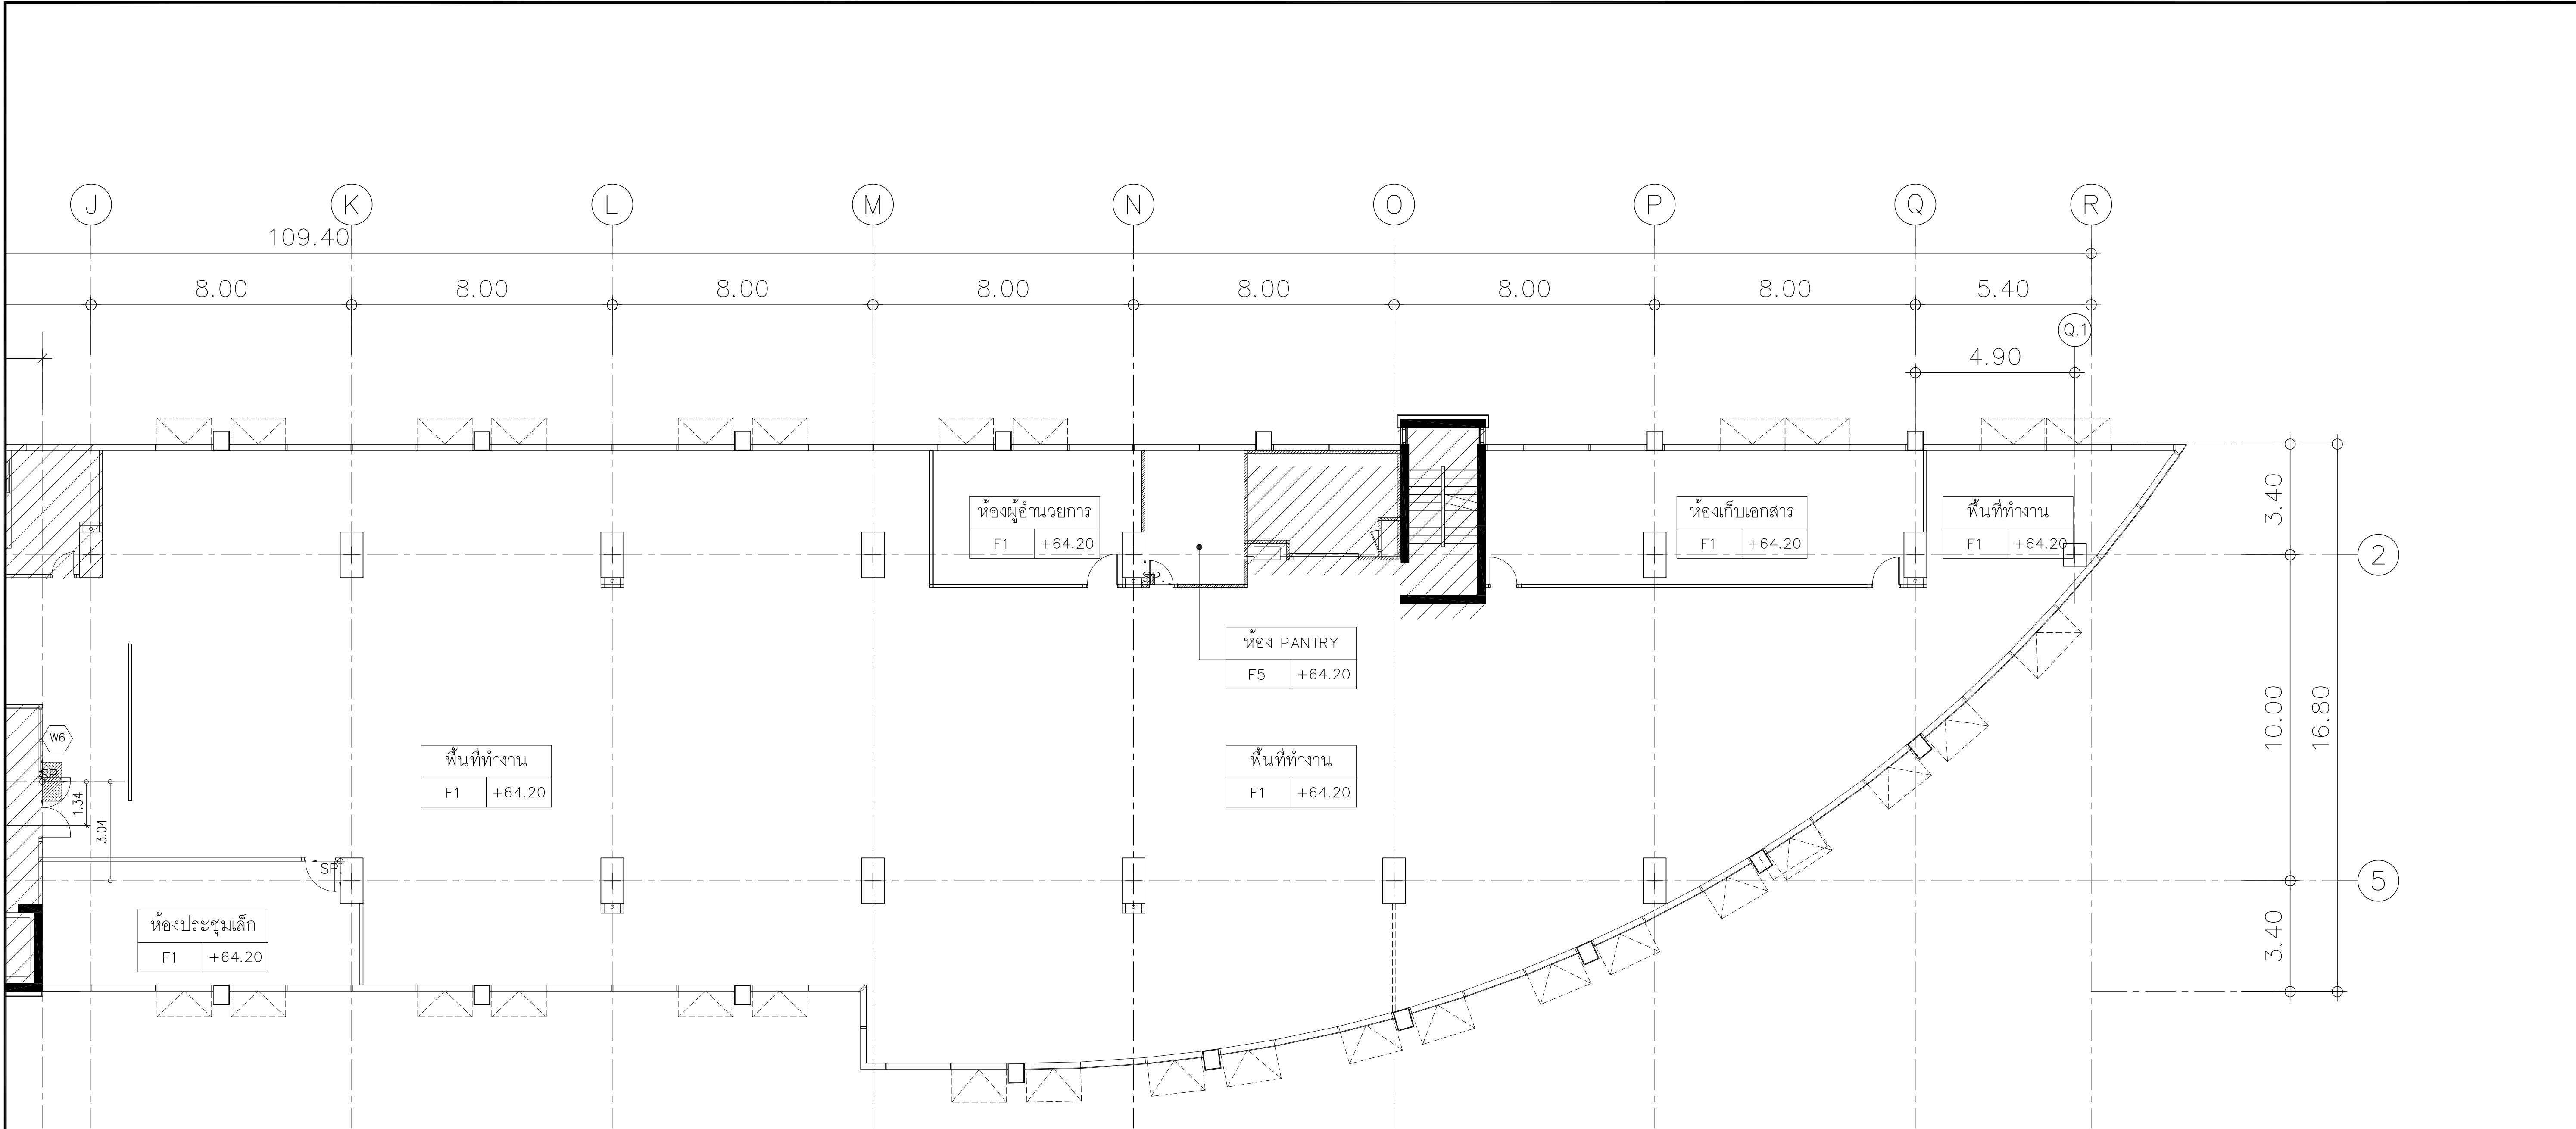

แปลนพื้นที่ 17
SCALE A1-1:100 / A3-1:200

หมายเหตุ


F1 พื้นเทพื้นทรายปรับระดับ ผิวขัดเรียบ ปูพื้นกระเบื้อง ยาง ขนาด 60 x 60 ซม. ชนิดป้องกันไฟฟ้าสถิตย์


F5 พื้นเทพื้นทรายปรับระดับ ปูกระเบื้องเซรามิคผิวกันลื่น ขนาด 12" x 12"

SP ตำแหน่งเริ่มปูกระเบื้อง โดยอ้างอิงแนวกระเบื้องงานก่อสร้างระยะที่ 2

- ทาสี ACRYLIC 100% ซ่อมแซมและเก็บผนังในส่วนที่ดำเนินการแล้วและได้รับผลกระทบจากการติดตั้ง

พื้นที่ไม่มีเนื้องานในงานก่อสร้างระยะที่ 3

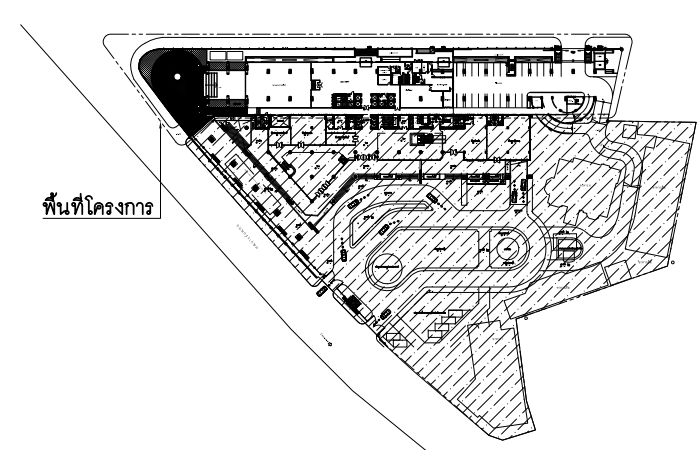 กระทรวงการพัฒนาลังคค และความมั่นคงของมนุษย์	โครงการตกแต่งภายใน : อาคารที่ทำการกระทรวง การพัฒนาลังคคและความมั่นคงของมนุษย์	 สถาบันเทคโนโลยีพระจอมเกล้า เจ้าคุณทหารลาดกระบัง	 Plan Renovation Co., Ltd. บริษัท แพลน รีโนเวชั่น จำกัด 43 ถนนพหลโยธิน แขวง อิมพลี เขต ดลลิ่ง กรุงเทพฯ 10170 โทร.02-884-1995	 ผู้เข้าร่วมคำ บริษัท ศรีไทยคาสลลคโอม จำกัด และบริษัท เอ็ม โอ โซลูชั่น จำกัด	 พื้นที่โครงการ	หมวดงาน :	มาตราส่วน :	รายการลั่งตรวจอนุมัติ	
	เจ้าของโครงการ :					แบบแสดง :	ผู้เขียนแบบ :	ครั้งที่	ว / ค / ป
	กระทรวงการพัฒนาลังคคและความมั่นคงของมนุษย์					แปลนพื้น ชั้นที่ 17 Zone : A	Y. SUPATTRA	Z.	09 พฤศจิกายน 2563
	AS-BUILT DRAWING					ผู้ตรวจสอบความถูกต้องแบบ :	อ้างอิงแบบเลขที่ :	แบบเลขที่ :	
						P. SUPOJ	FLOOR-206/212	AR-130/164	

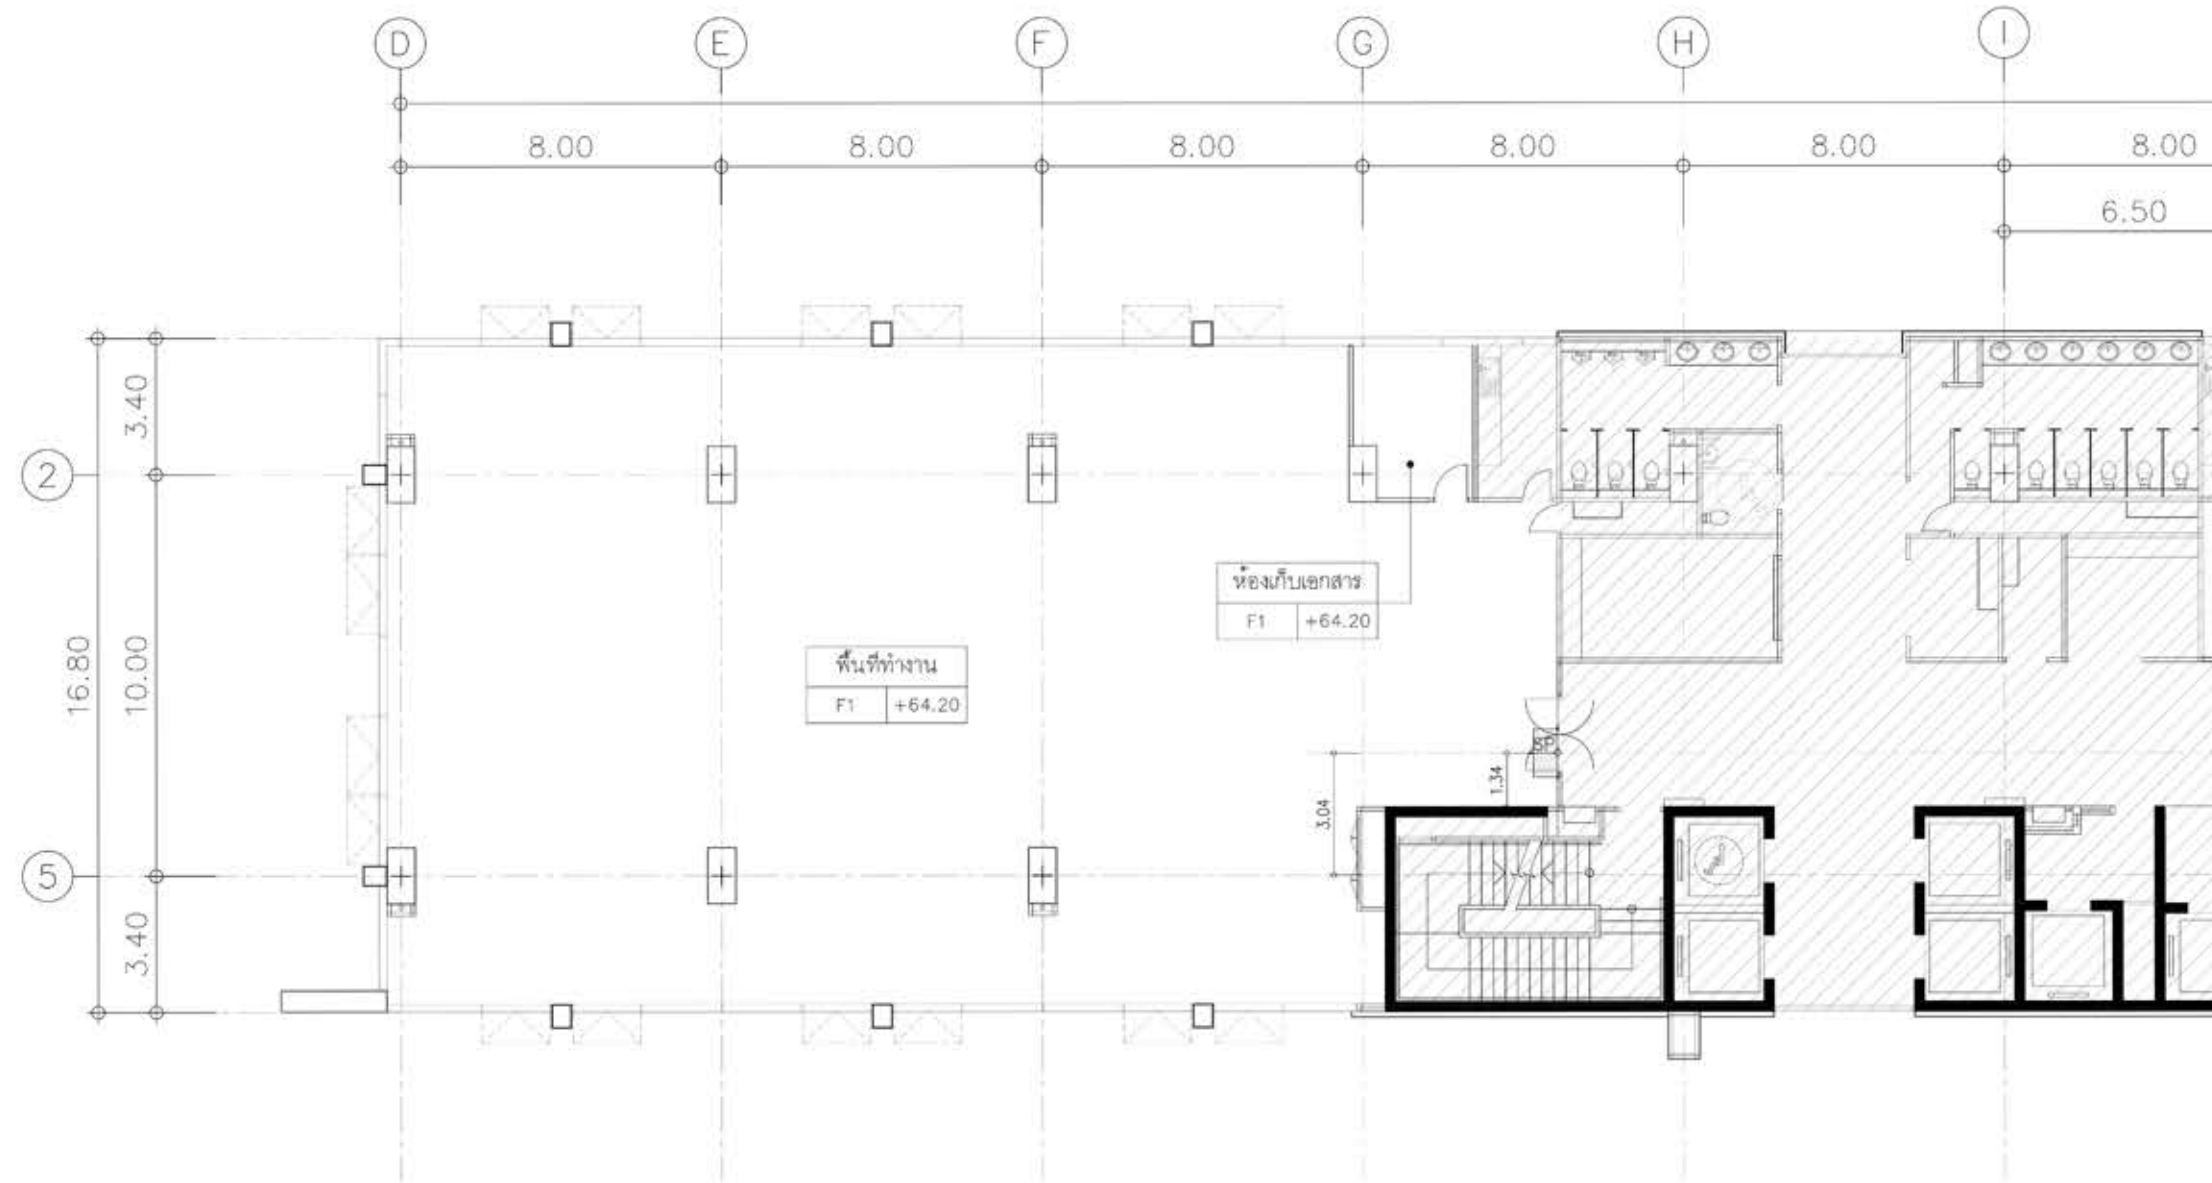

แปลนพื้นที่ 17 ZONE B
SCALE A1-1:100 / A3-1:200

หมายเหตุ
ติดตั้งผ้าม่านบริเวณกระจก Curtain Wall ทั้งหมด เป็นพื้นที่ 554 ตร.ม.

- หมายเหตุ**
- FT พื้นเทพื้นทรายปรับระดับ ผิวขัดเรียบ ปูพื้นกระเบื้อง ยาง ขนาด 60 x 60 ซม ชนิดป้องกันไฟฟ้าสถิตย์
 - SP ด้านหลังเริ่มปูกระเบื้อง โดยอ้างอิงแนวระบียงงานก่อสร้างระยะที่ 2
 - ทาสี ACRYLIC 100% ซ้อมแซมและเก็บผนังในส่วนที่ดำเนินการแล้วและได้รับผลกระทบจากการติดตั้ง
 - พื้นที่ไม่มีนื่องานในงานก่อสร้างระยะที่ 3



โครงการทุนภายใน :
อาคารที่ทำการกระทรวง
การพัฒนาสังคมและความมั่นคงของมนุษย์

เจ้าของโครงการ :
กระทรวงการพัฒนาสังคมและความมั่นคงของมนุษย์




สถาบันเทคโนโลยีพระจอมเกล้า
เจ้าคุณทหารลาดกระบัง

บริษัทและหน่วยงาน :
Plan Renovation Co., Ltd.
บริษัท แปลน รีโนเวชัน จำกัด
กรุงเทพฯ 10170
โทร 02-854-1995




ผู้เข้าร่วมคำ บริษัท สวีไทยสถาปัตย์ จำกัด
และบริษัท เอ็ม โอ โซลูชั่น จำกัด

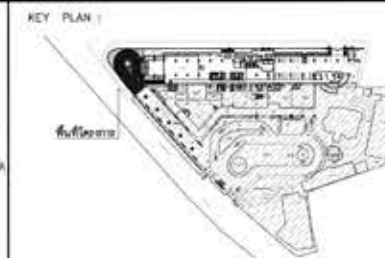

ขนาดงาน :
สถาปัตยกรรม
แปลนพื้นที่ 17
Zone : B
AS-BUILT DRAWING

มาตรฐาน :
A1 - 1:100 / A3 - 1:200
ผู้เขียนแบบ :
Y. SUPATTRA
ผู้ตรวจสอบความถูกต้องแบบ :
P. SUPOJ

รายการส่งตรวจอนุมัติ
ครั้งที่ : 09 พฤศจิกายน 2563
FLOOR-207/212
AR-131/164

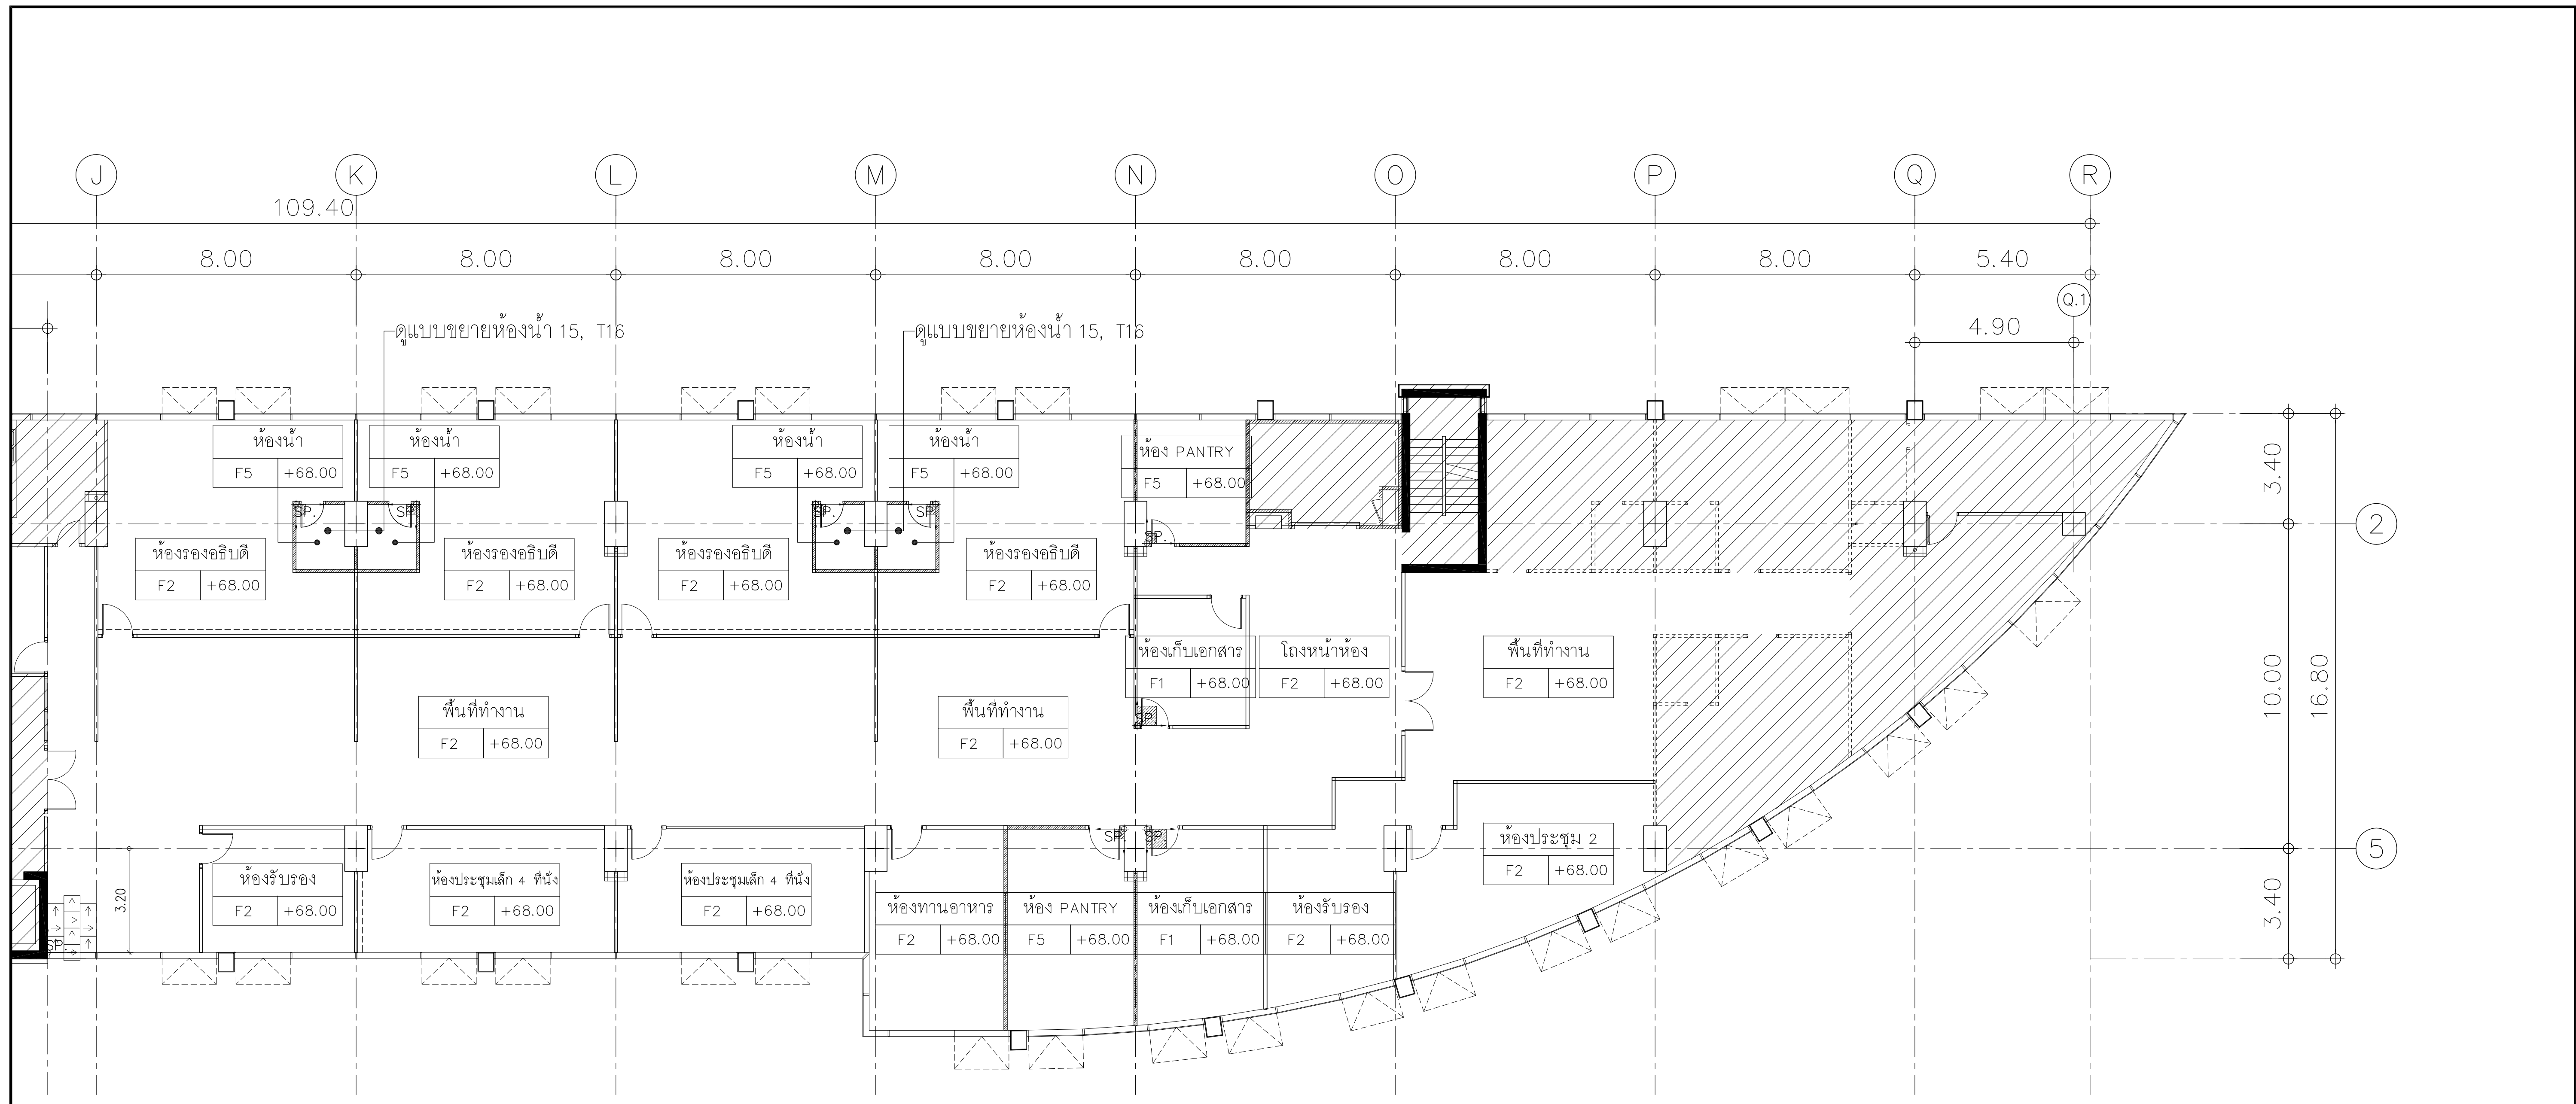

แปลนพื้นที่ 18
SCALE A1-1:100 / A3-1:200

หมายเหตุ

F1 พื้นเทพื้นทรายปรับระดับ ผิวขัดเรียบ ปูพื้นกระเบื้อง ยาง ขนาด 60 x 60 ซม. ชนิดป้องกันไฟฟ้าสถิตย์

F2 พื้นเทพื้นทรายปรับระดับเรียบ ผิวขัดเรียบปูพรมแผ่น CARPET TILE


F5 พื้นเทพื้นทรายปรับระดับ ปูกระเบื้องเซรามิคผิวกันลื่น ขนาด 12" x 12"


SP. ตำแหน่งเริ่มปูกระเบื้อง โดยอ้างอิงแนวกระเบื้องงานก่อสร้างระยะที่ 2

ตำแหน่งเริ่มปูพรมแผ่น CARPET TILE

- ทาสี ACRYLIC 100% ซ่อมแซมและเก็บผนังในส่วนที่ดำเนินการแล้วและได้รับผลกระทบจากการติดตั้ง

พื้นที่ไม่มีเนื้องานในงานก่อสร้างระยะที่ 3

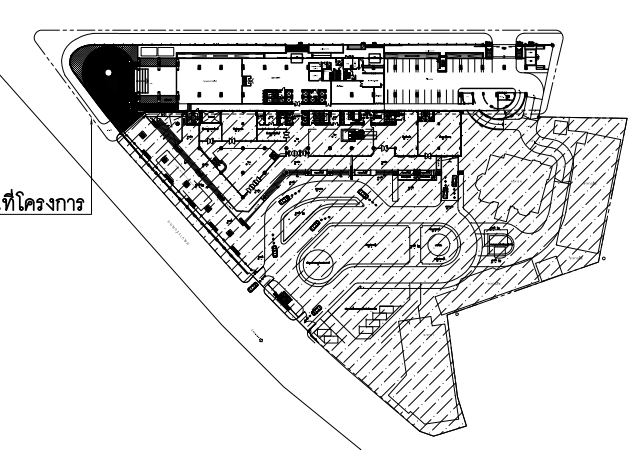 กระทรวงการพัฒนาดังคม และความมั่นคงของมนุษย์	โครงการตกแต่งภายใน : อาคารที่ทำการกระทรวง การพัฒนาดังคมและความมั่นคงของมนุษย์	ผู้ออกแบบ : งานสถาปัตยกรรมภายใน  สถาบันเทคโนโลยีพระจอมเกล้า เจ้าคุณทหารลาดกระบัง	ที่ปรึกษาและควบคุมงาน :  Plan Renovation Co., Ltd. บริษัท แปลน รีโนเวชั่น จำกัด 43 ถนนพหลโยธิน แขวง จันทน์ เขต ดุสิต กรุงเทพฯ 10170 โทร.02-884-1995	ผู้รับจ้าง :  ผู้เข้าร่วมคำ บริษัท ศรีไทยคาสติคโยม จำกัด และบริษัท เอ็ม โอ โซลูชั่น จำกัด	KEY PLAN : 	หมวดงาน : สถาปัตยกรรม	มาตราส่วน : A1 - 1:100 / A3 - 1:200	รายการตรวจสอบอนุมัติ	
	เจ้าของโครงการ : กระทรวงการพัฒนาดังคมและความมั่นคงของมนุษย์					แบบแสดง : แปลนพื้นที่ 18 Zone : A	ผู้เขียนแบบ : Y. SUPATTRA	ครั้งที่ Z.	ว / ค / ป 09 พฤศจิกายน 2563
						AS-BUILT DRAWING	ผู้ตรวจสอบความถูกต้องแบบ : P. SUPOJ		
								อ้างอิงแบบเลขที่ : FLOOR-208/212	แบบเลขที่ : AR-132/164

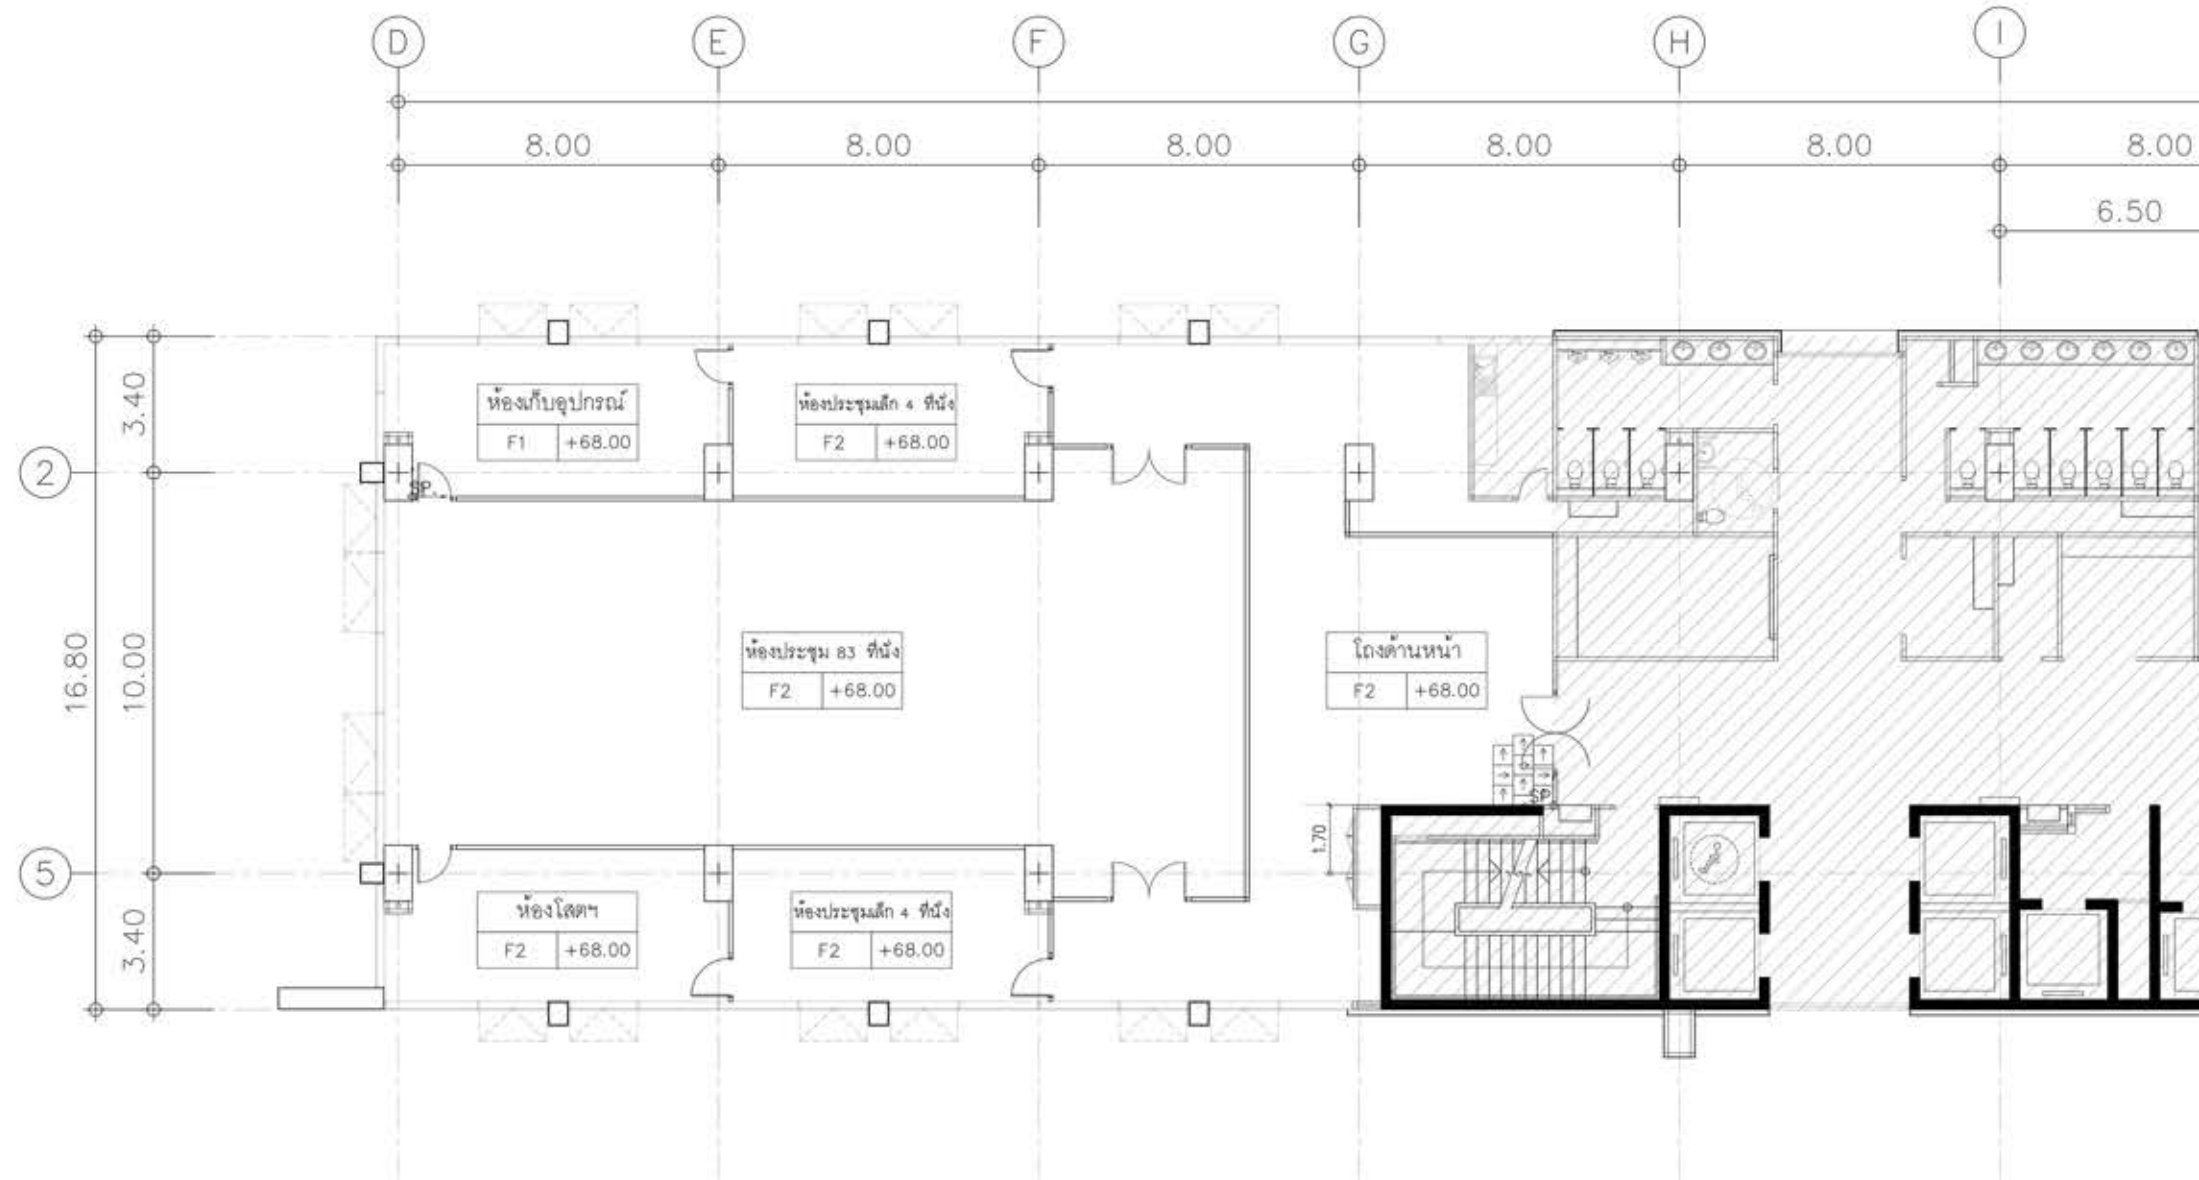

แปลนพื้นที่ 18

ZONE B

SCALE

A1-1:100 / A3-1:200

หมายเหตุ

ติดตั้งผ้าม่านบริเวณกระจก Curtain Wall ทั้งหมด เป็นพื้นที่ 606 ตร.ม.

หมายเหตุ

- [F1] พื้นเทพื้นทรายปรับระดับ ผิวขัดเรียบ ปูพื้นกระเบื้อง ยาง ขนาด 60 x 60 ซม. ชนิดป้องกันไฟฟ้าสถิตย์
- [F2] พื้นเทพื้นทรายปรับระดับเรียบ ผิวขัดเรียบปูพรมแผ่น CARPET TILE
- [SP] ตำแหน่งเริ่มปูกระเบื้อง โดยอ้างอิงแนวกระเบื้องงานก่อสร้างระยะที่ 2
- [] ตำแหน่งเริ่มปูพรมแผ่น CARPET TILE
- ทาสี ACRYLIC 100% ซ่อมแซมและเก็บผนังในส่วนที่ดำเนินการแล้วและได้รับผลกระทบจากการติดตั้ง
- [] พื้นที่ไม่มีงานในงานก่อสร้างระยะที่ 3



โครงการพัฒนภายใน :

อาคารที่ทำการกระทรวง
การพัฒนาสังคมและความมั่นคงของมนุษย์

เจ้าของโครงการ :

กระทรวงการพัฒนาสังคมและความมั่นคงของมนุษย์

ผู้จัดทำแบบ : งานสถาปัตยกรรมภายใน



สถาบันเทคโนโลยีพระจอมเกล้า
เจ้าคุณทหารลาดกระบัง

ที่ปรึกษาและควบคุมงาน :




Plan Renovation Co., Ltd.
บริษัท แปลน รีโนเวชัน จำกัด
โทร 02-884-1995

ผู้รับจ้าง :



ผู้เข้าร่วมคำ บริษัท ศรีไทยคอนสตรัคชัน จำกัด
และบริษัท เอ็ม โอ โซลูชั่น จำกัด

KEY PLAN :

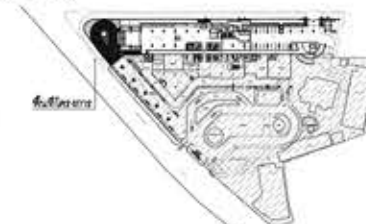

หมวดงาน :

สถาปัตยกรรม

แบบแปลน :

แปลนพื้นที่ 18
Zone : B

AS-BUILT DRAWING

มาตรฐาน :

A1 - 1:100 / A3 - 1:200

ผู้เขียนแบบ :

Y. SUPATTRA

ผู้ตรวจสอบความถูกต้องแบบ :

P. SUPOJ


รายการสำรวจข้อมูล

ครั้งที่ : 1 / 1 / 1

Z. 09 พฤศจิกายน 2563


จำนวนแบบร่าง : 1



FLOOR-209/212 AR-133/164

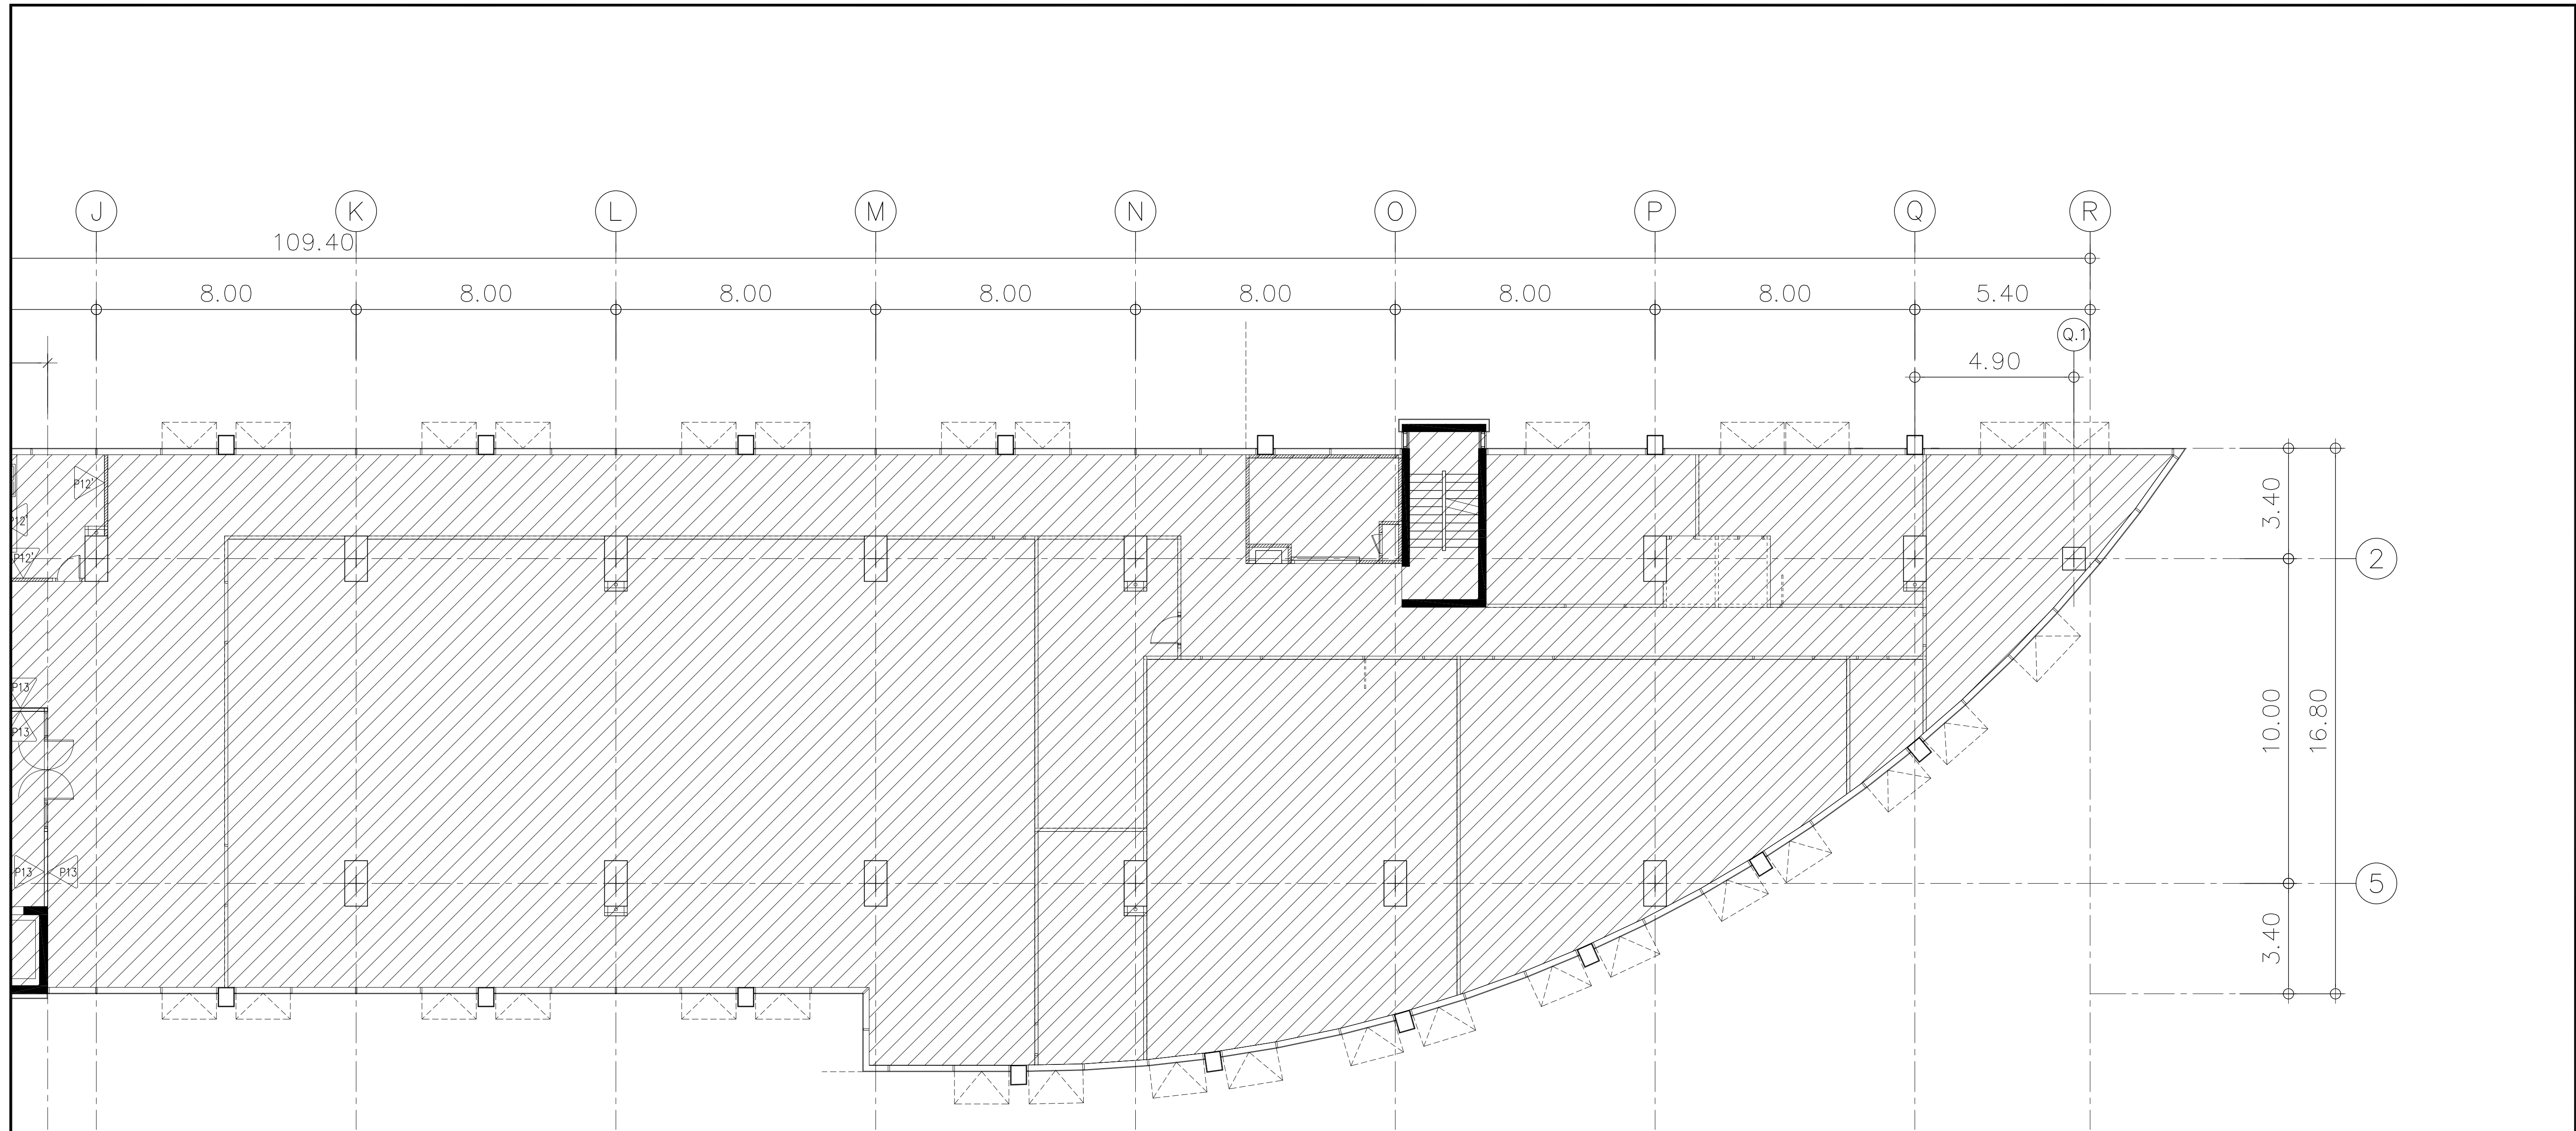


แปลนพื้นที่ 19 ZONE A
SCALE A1-1:100 / A3-1:200

หมายเหตุ

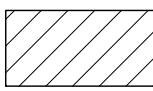- ทาสี ACRYLIC 100% ซ่อมแซมและเก็บผนังในส่วนที่ดำเนินการแล้วและได้รับผลกระทบจากการติดตั้ง
-  พื้นที่ไม่มีในงานในงานก่อสร้างระยะที่ 3

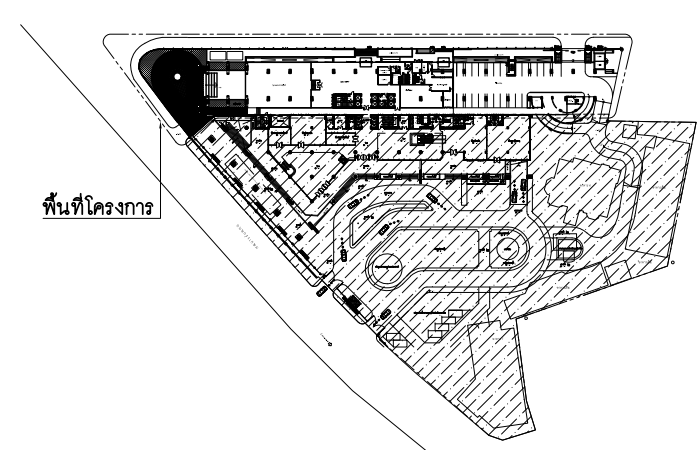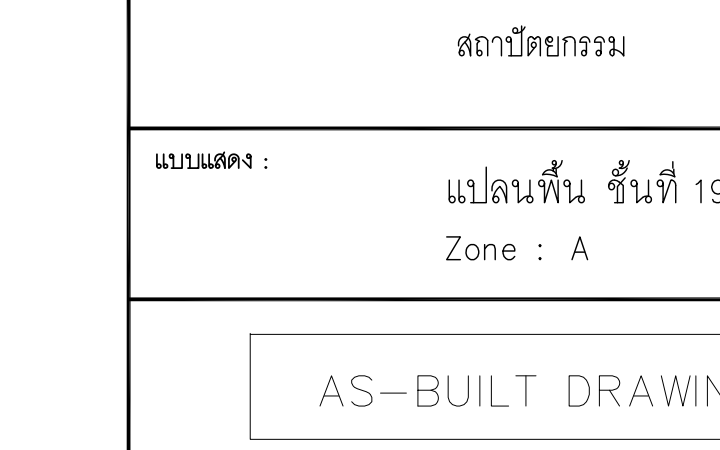 กระทรวงการพัฒนาศึกษา และความมั่นคงของมนุษย์	โครงการตกแต่งภายใน : อาคารที่ทำการกระทรวง การพัฒนาสังคมและความมั่นคงของมนุษย์	 สถาบันเทคโนโลยีพระจอมเกล้า เจ้าคุณทหารลาดกระบัง	ที่ปรึกษาและควบคุมงาน :  Plan Renovation Co., Ltd. บริษัท แพลน รีโนเวชั่น จำกัด 43 ถนนพหลโยธิน แขวง ธนบุรี เขต ดุสิต กรุงเทพฯ 10170 โทร.02-884-1995	  ผู้เข้าร่วมคำ บริษัท ศรีไทยดาสคิดโยม จำกัด และบริษัท เอ็ม ไอ โซลูชั่น จำกัด	 พื้นที่โครงการ	หมวดงาน : สถาปัตยกรรม	มาตราส่วน : A1 – 1:100 / A3 – 1:200	รายการตรวจสอบวัสดุ	
	เจ้าของโครงการ : กระทรวงการพัฒนาสังคมและความมั่นคงของมนุษย์					แบบแสดง : แปลนพื้นที่ 19 Zone : A	ผู้เขียนแบบ : Y. SUPATTRA	ครั้งที่	ว / ค / ป
								Z.	09 พฤศจิกายน 2563
						ผู้ตรวจสอบความถูกต้องแบบ : P. SUPOJ	อ้างอิงแบบเลขที่ :	แบบเลขที่ :	
							FLOOR-210/212	AR-134/164	

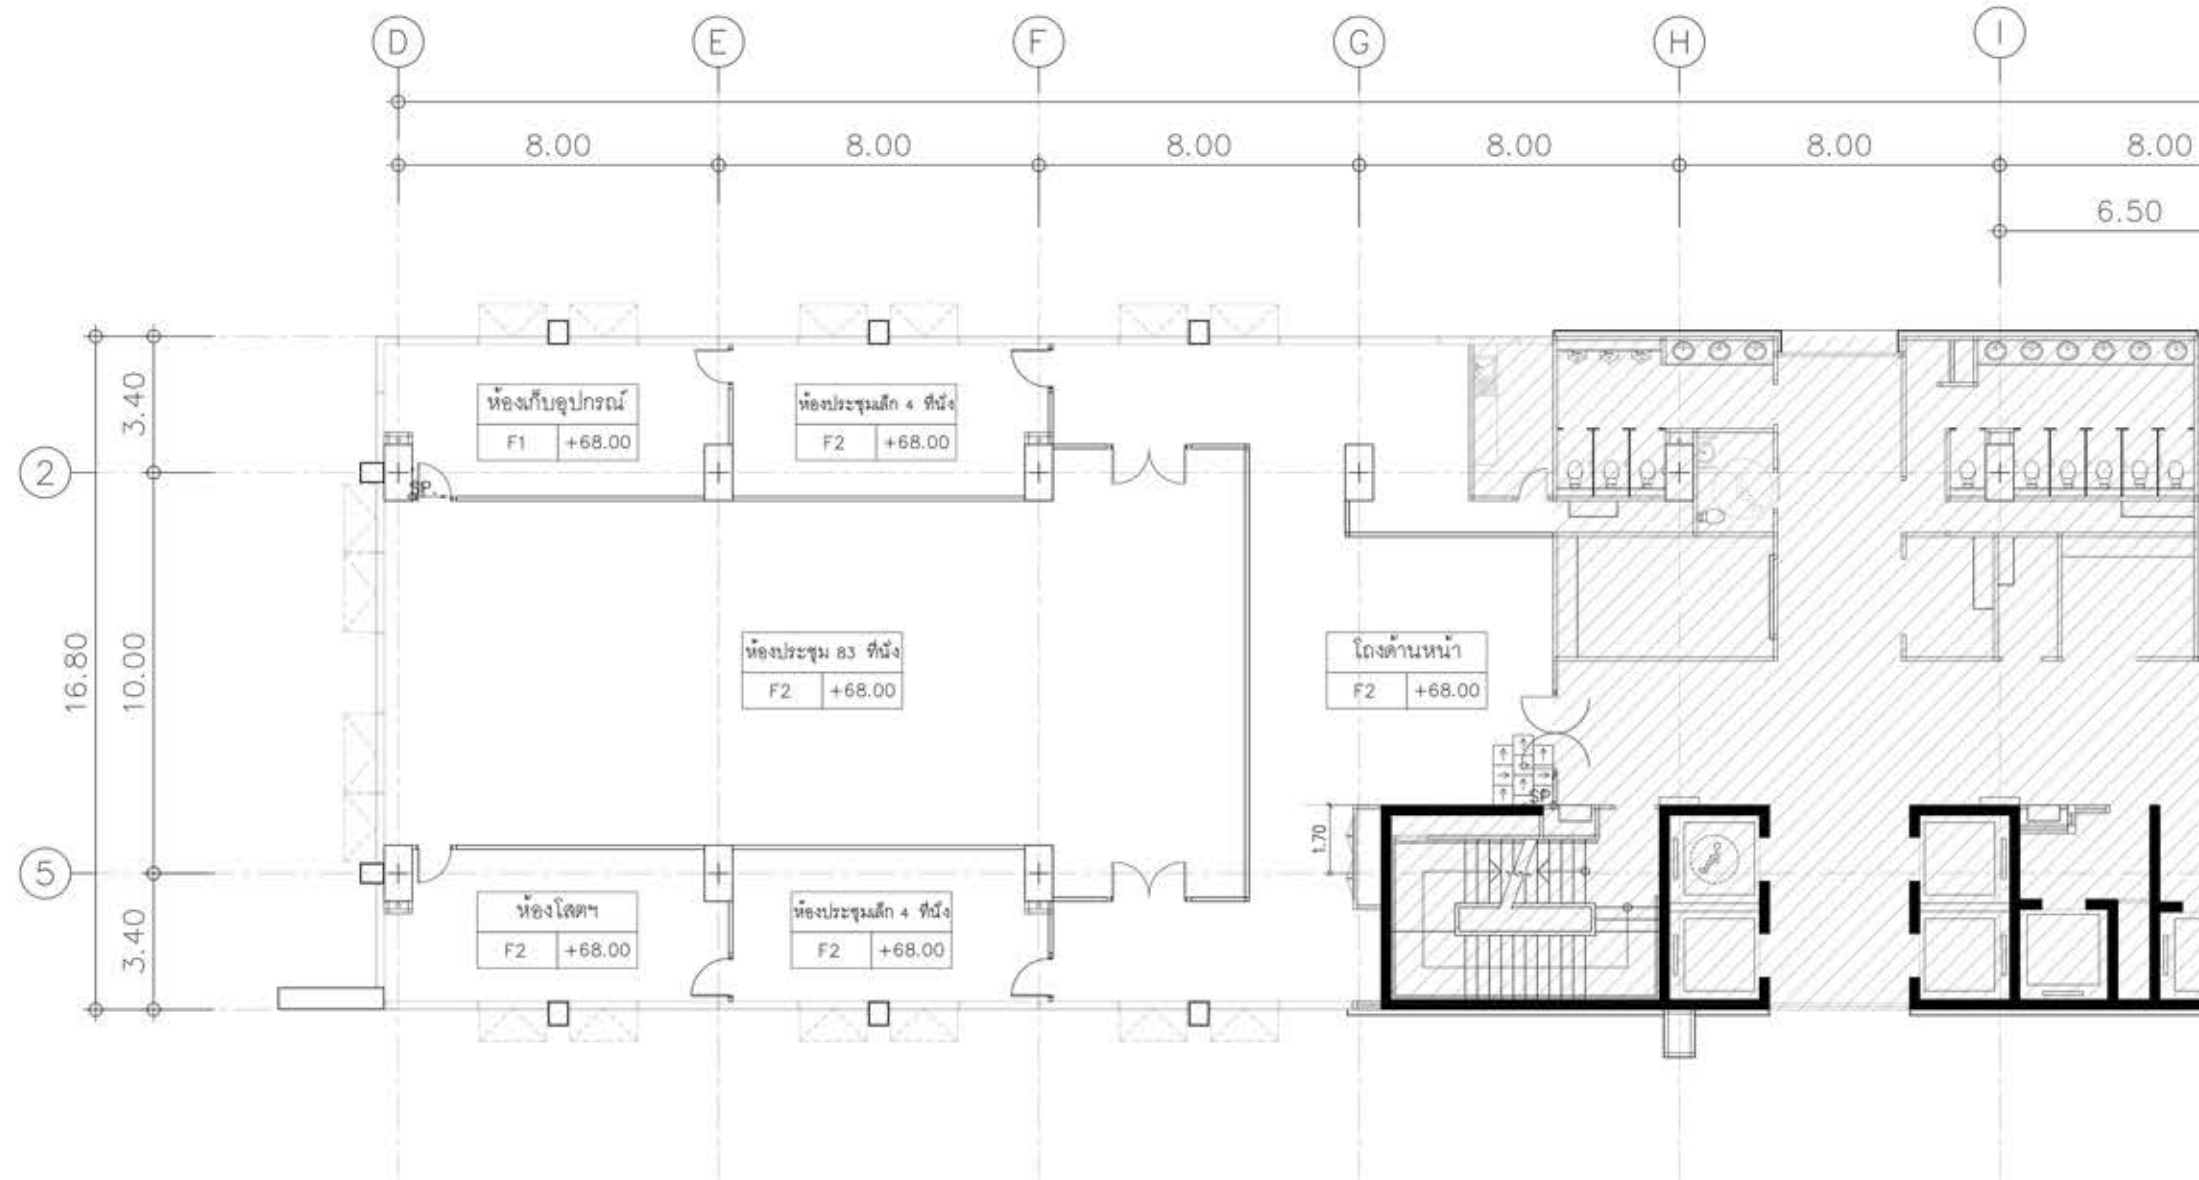

แปลนพื้นที่ 18

ZONE B

SCALE

A1-1:100 / A3-1:200

หมายเหตุ

ติดตั้งผ้าม่านบริเวณกระจก Curtain Wall ทั้งหมด เป็นพื้นที่ 606 ตร.ม.

หมายเหตุ

- [F1] พื้นเทพื้นทรายปรับระดับ ผิวขัดเรียบ ปูพื้นกระเบื้อง ยาง ขนาด 60 x 60 ซม. ชนิดป้องกันไฟฟ้าสถิตย์
- [F2] พื้นเทพื้นทรายปรับระดับเรียบ ผิวขัดเรียบปูพรมแผ่น CARPET TILE
- [SP] ตำแหน่งเริ่มปูกระเบื้อง โดยอ้างอิงแนวกระเบื้องงานก่อสร้างระยะที่ 2
- [] ตำแหน่งเริ่มปูพรมแผ่น CARPET TILE
- ทาสี ACRYLIC 100% ซ่อมแซมและเก็บผนังในส่วนที่ดำเนินการแล้วและได้รับผลกระทบจากการติดตั้ง
- [] พื้นที่ไม่มีงานในงานก่อสร้างระยะที่ 3



โครงการพัฒนาระบบ :

อาคารที่ทำการกระทรวง
การพัฒนาสังคมและความมั่นคงของมนุษย์

เจ้าของโครงการ :

กระทรวงการพัฒนาสังคมและความมั่นคงของมนุษย์

ผู้จัดทำแบบ : งานสถาปัตยกรรมภายใน



สถาบันเทคโนโลยีพระจอมเกล้า
เจ้าคุณทหารลาดกระบัง

ที่ปรึกษาและควบคุมงาน :




Plan Renovation Co., Ltd.
บริษัท แปลน รีโนเวชัน จำกัด
43 ถนนราชปรารภ แขวง วัฒนา เขต คลองเตย
กรุงเทพฯ 10120
โทร 02-884-1995

ผู้รับจ้าง :



ผู้เข้าร่วมคำ บริษัท ศรีไทยคอนสตรัคชัน จำกัด
และบริษัท เอ็ม โอ โซลูชั่น จำกัด

KEY PLAN :

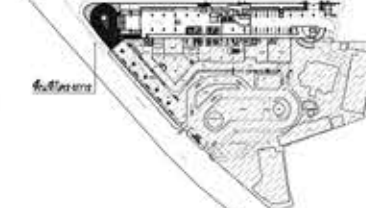

หมวดงาน :

สถาปัตยกรรม

แบบแปลน :

แปลนพื้นที่ 18
Zone : B

AS-BUILT DRAWING

มาตรฐาน :

A1 - 1:100 / A3 - 1:200

ผู้เขียนแบบ :

Y. SUPATTRA

ผู้ตรวจสอบความถูกต้องแบบ :

P. SUP0J

รายการสำรวจข้อมูล

ครั้งที่ : 1 / 1 / 1

Z. 09 พฤศจิกายน 2563

จำนวนแผ่น : 1

FLOOR-209/212 AR-133/164